
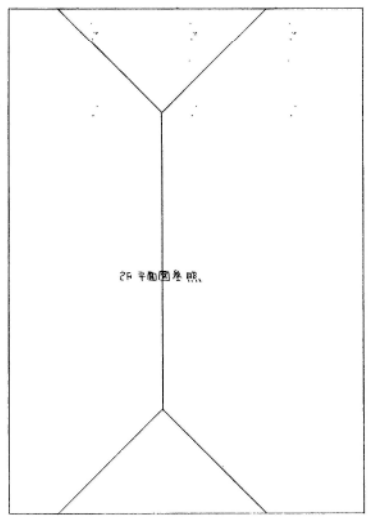


設計	監理	図面	承認	印
作成	確認	修正	変更	印
棟名	マネアゼス	棟番		

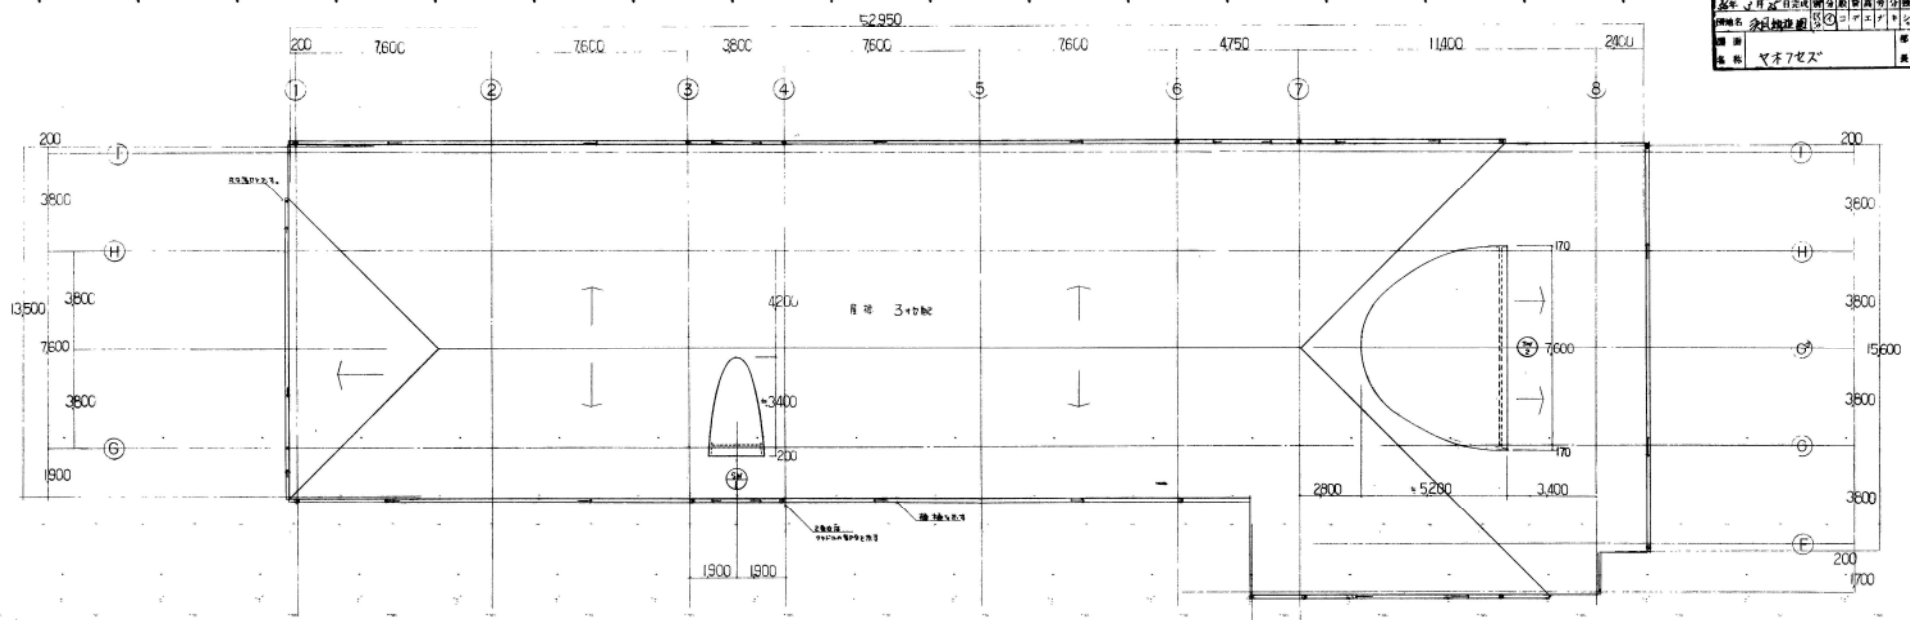

竣工図面

