





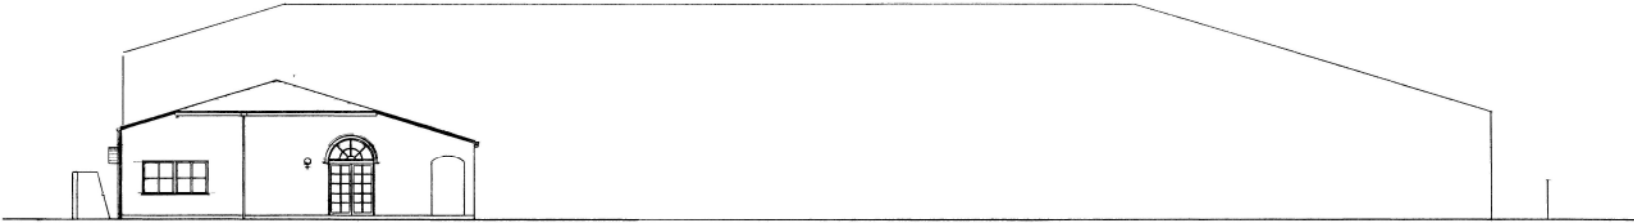

倉庫棟 南立面図

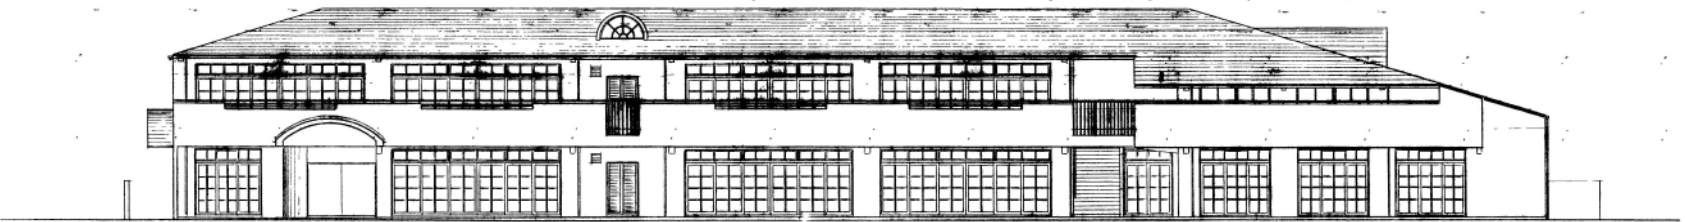

保真棟 南立面図

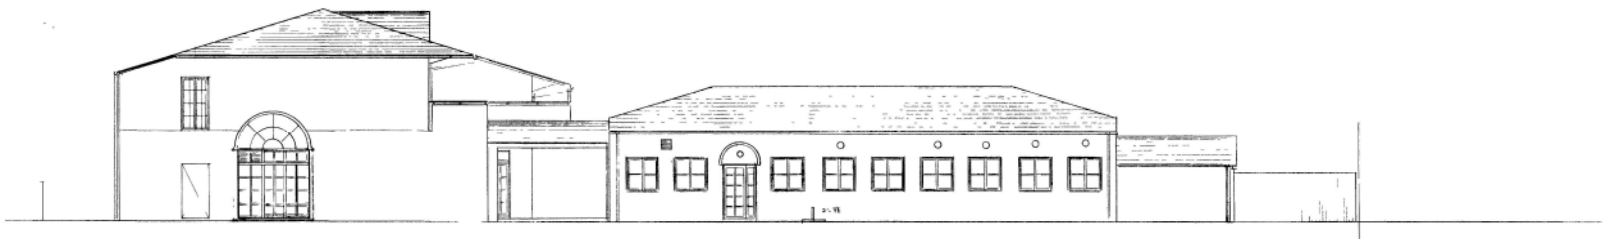

西立面図

竣工図面

建築工事設計図	図面番号	01
兵庫県住宅供給公社	図面	