






保身棟 北立面図

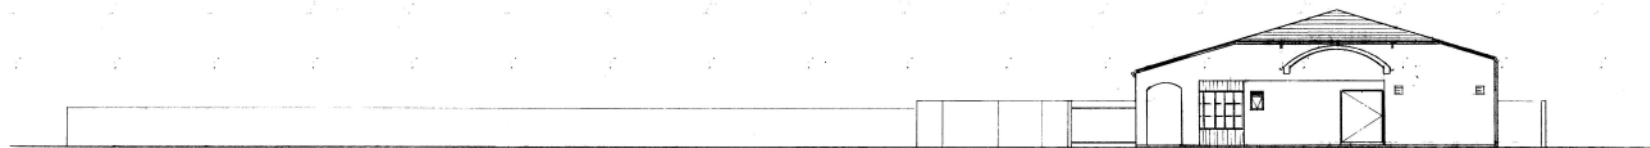

油煙棟 北立面図

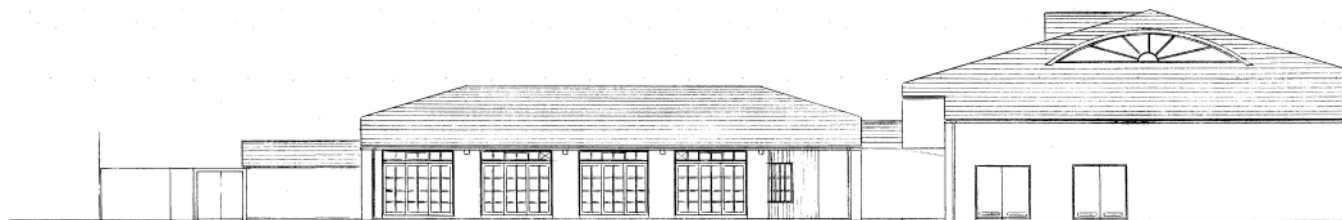

竣工図面

東立面図	建築工事設計図	縮尺	1/100
兵庫県住宅供給公社			


（仮称）兵庫県立浜風幼稚園新築工事	北立面図 (2)	1:100	11
-------------------	----------	-------	----