
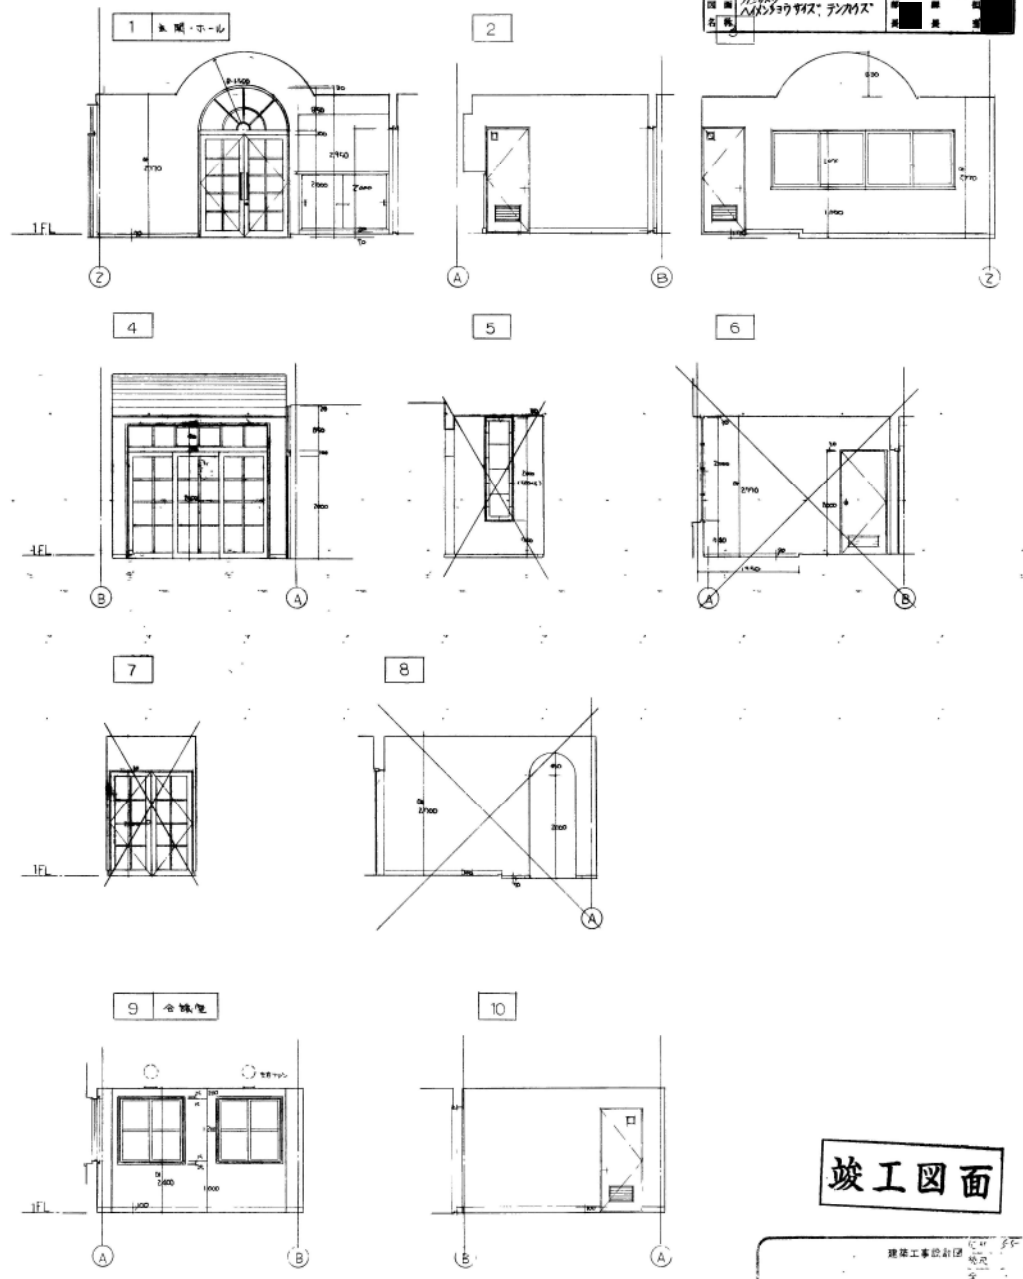



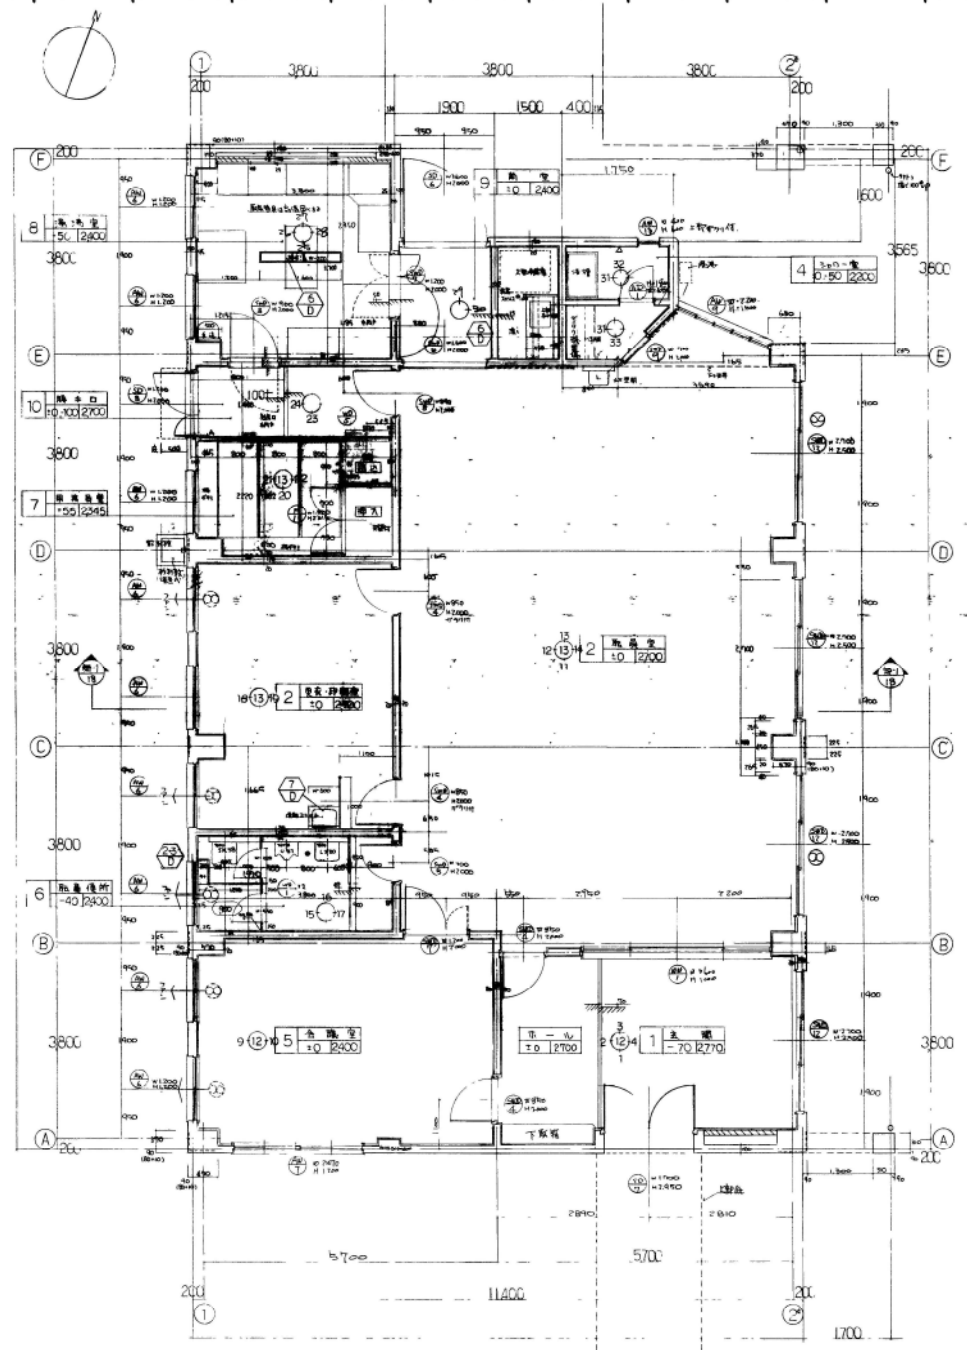

竣工図面

建築工事設計部
 管理棟
 平面詳細図 展開図
 1:50