

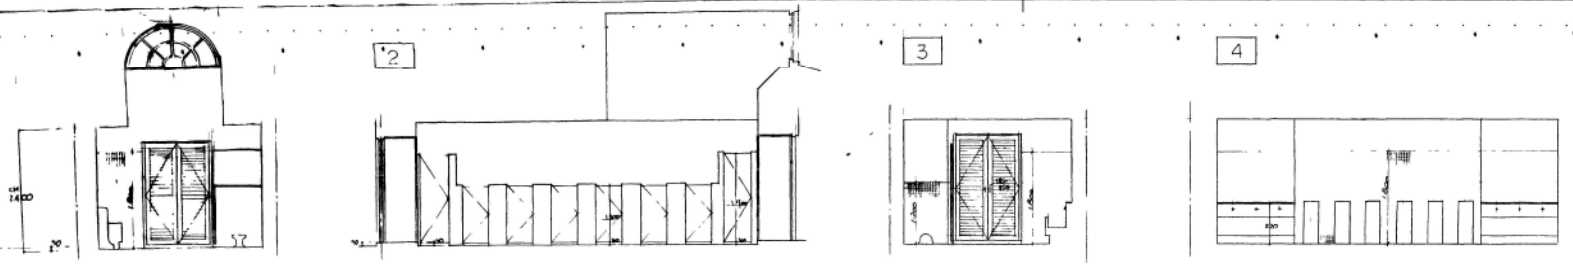



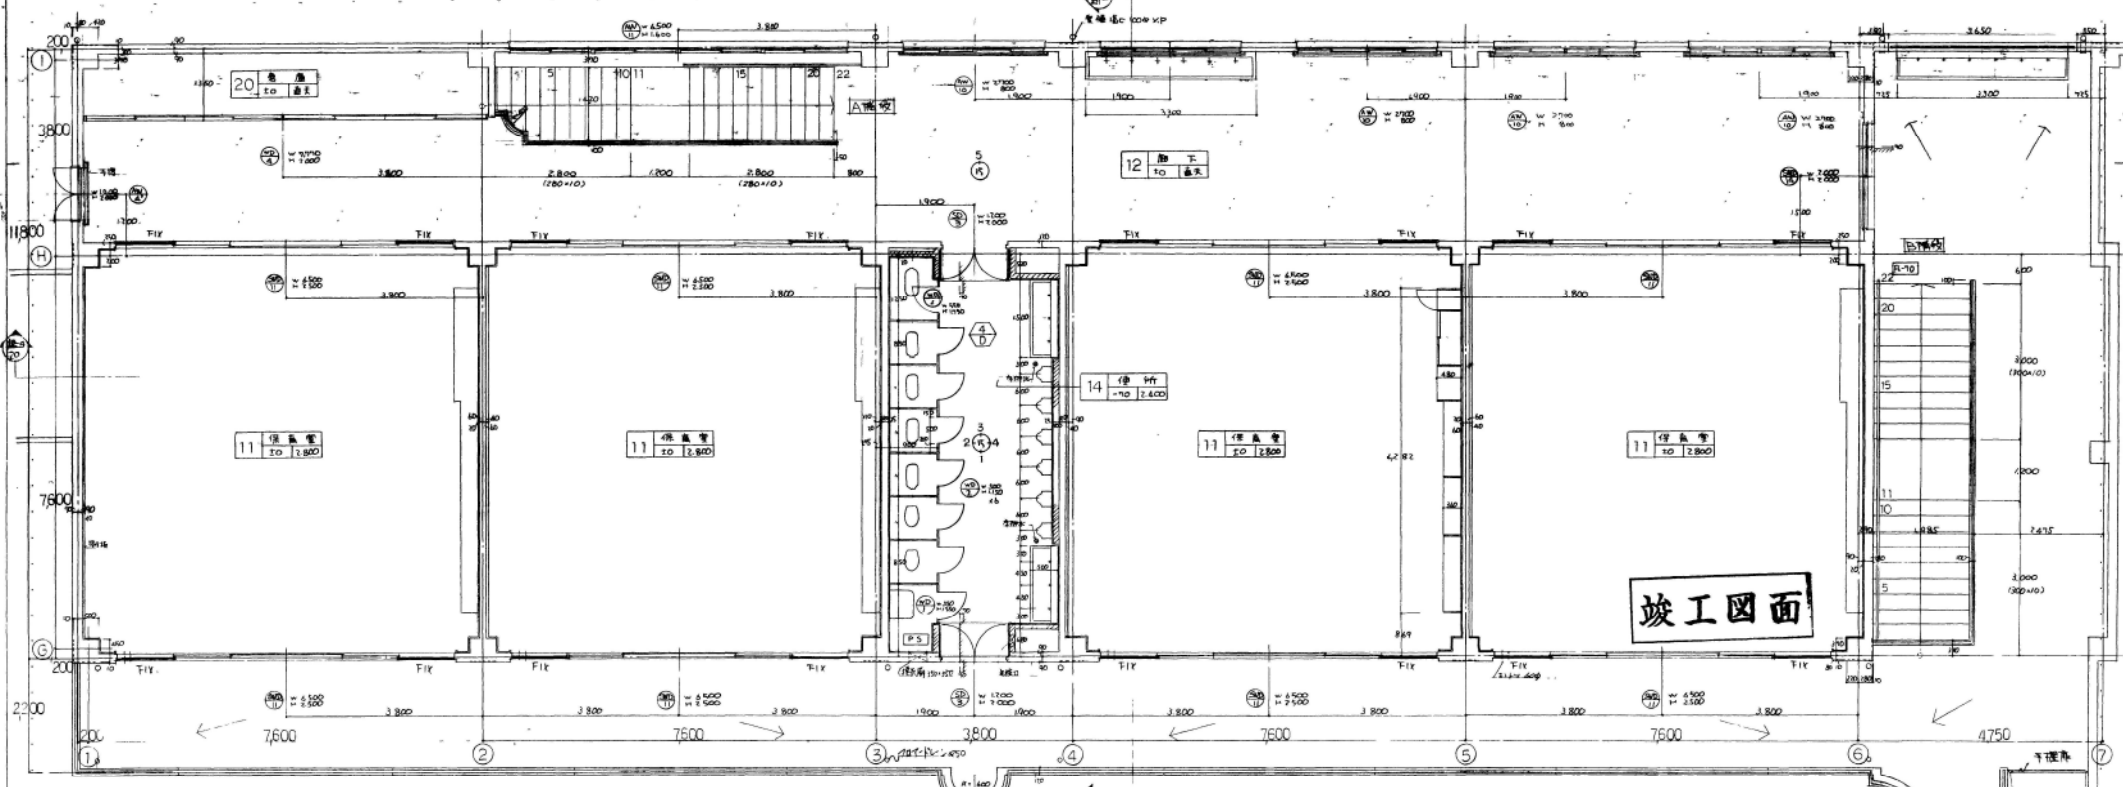

5 樓 F

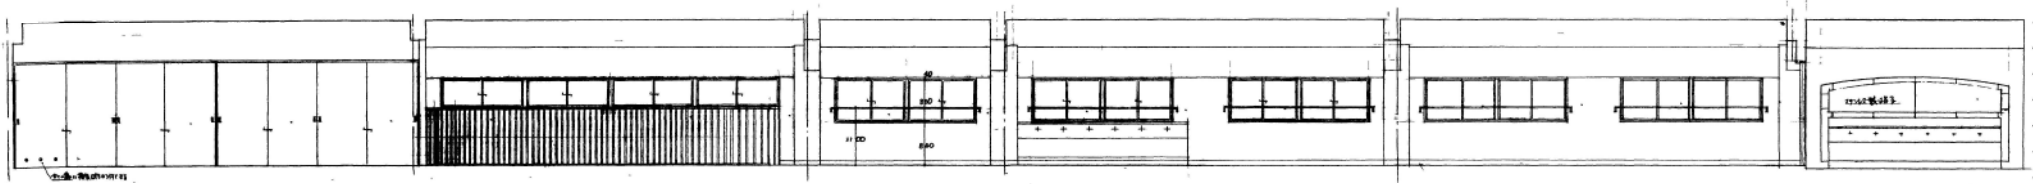

竣工圖面