



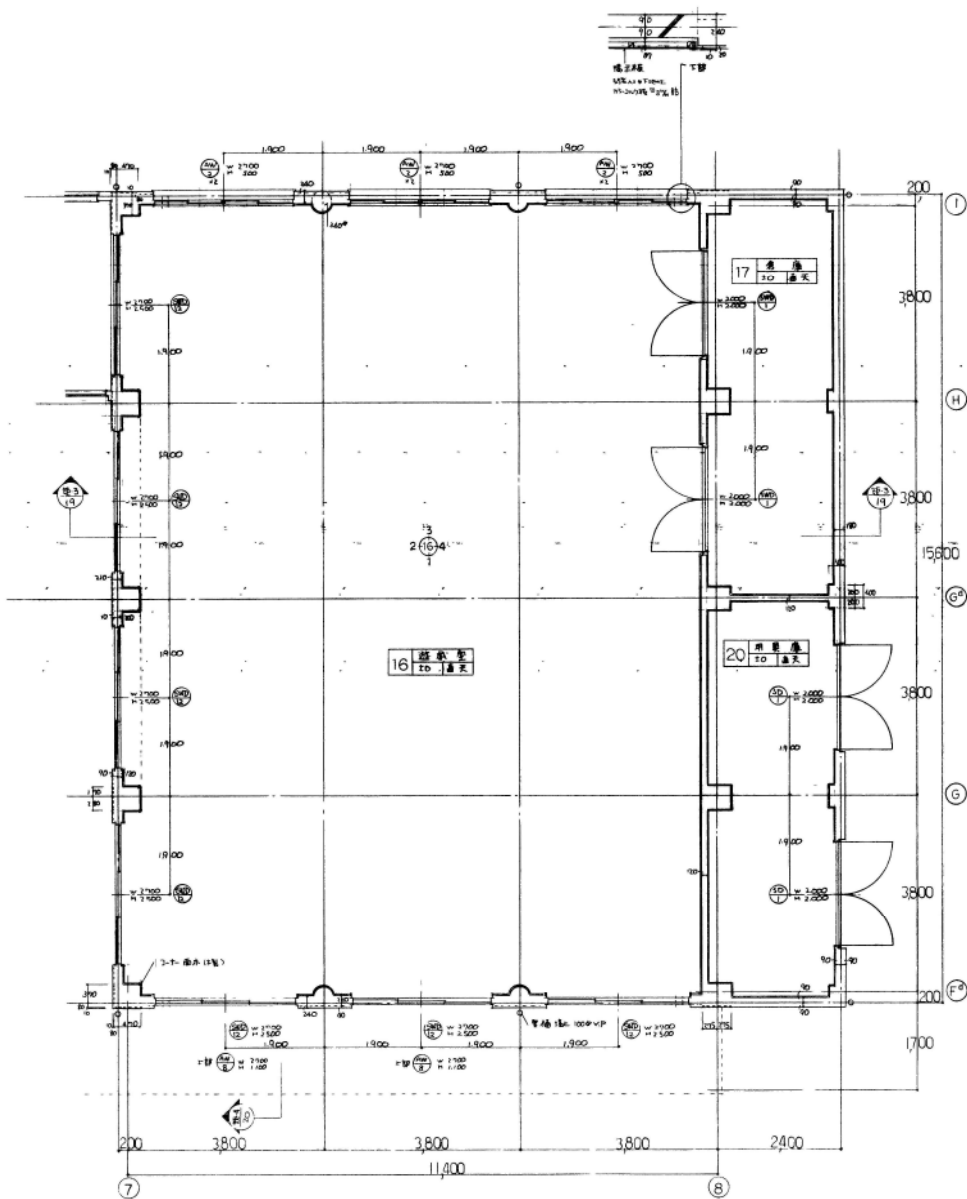


1 遊戯室

2

3

4

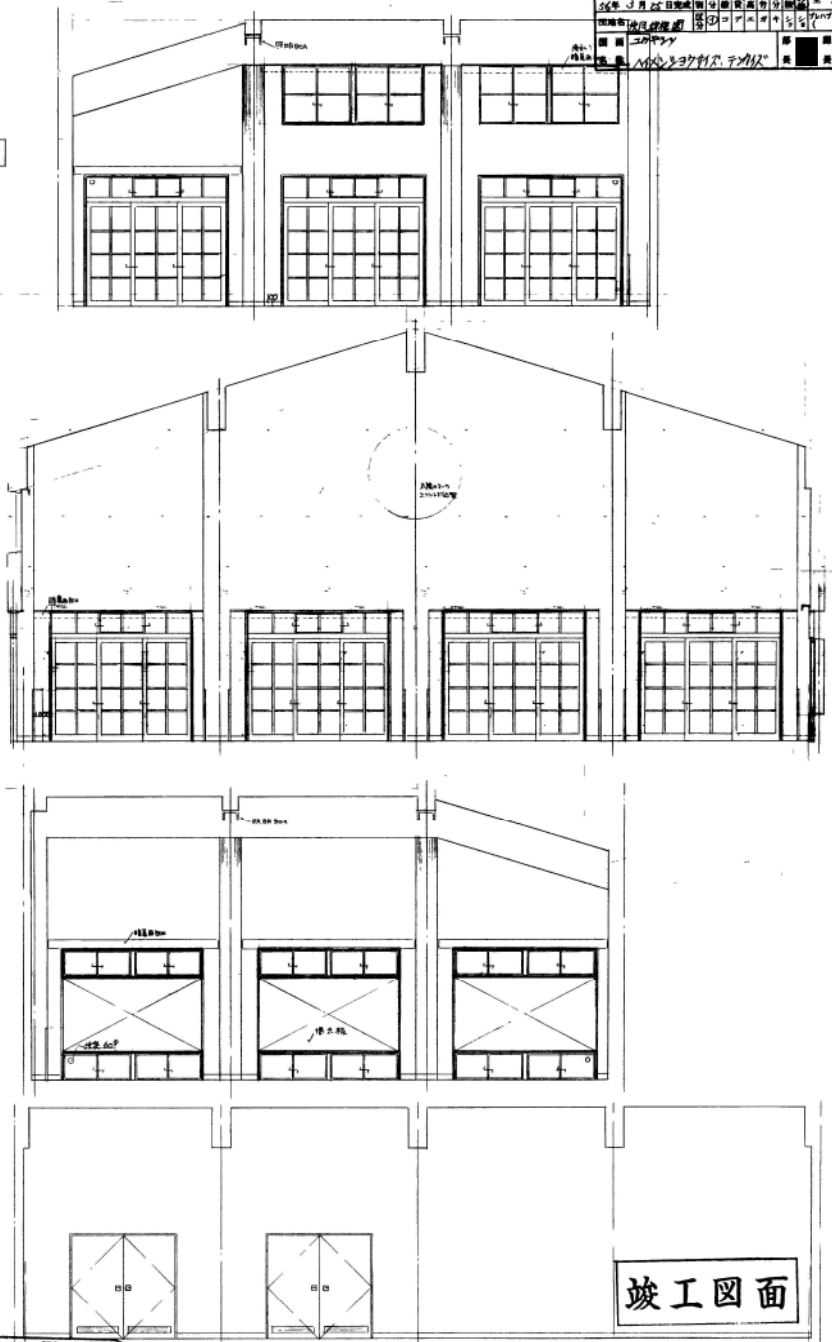

竣工図面