
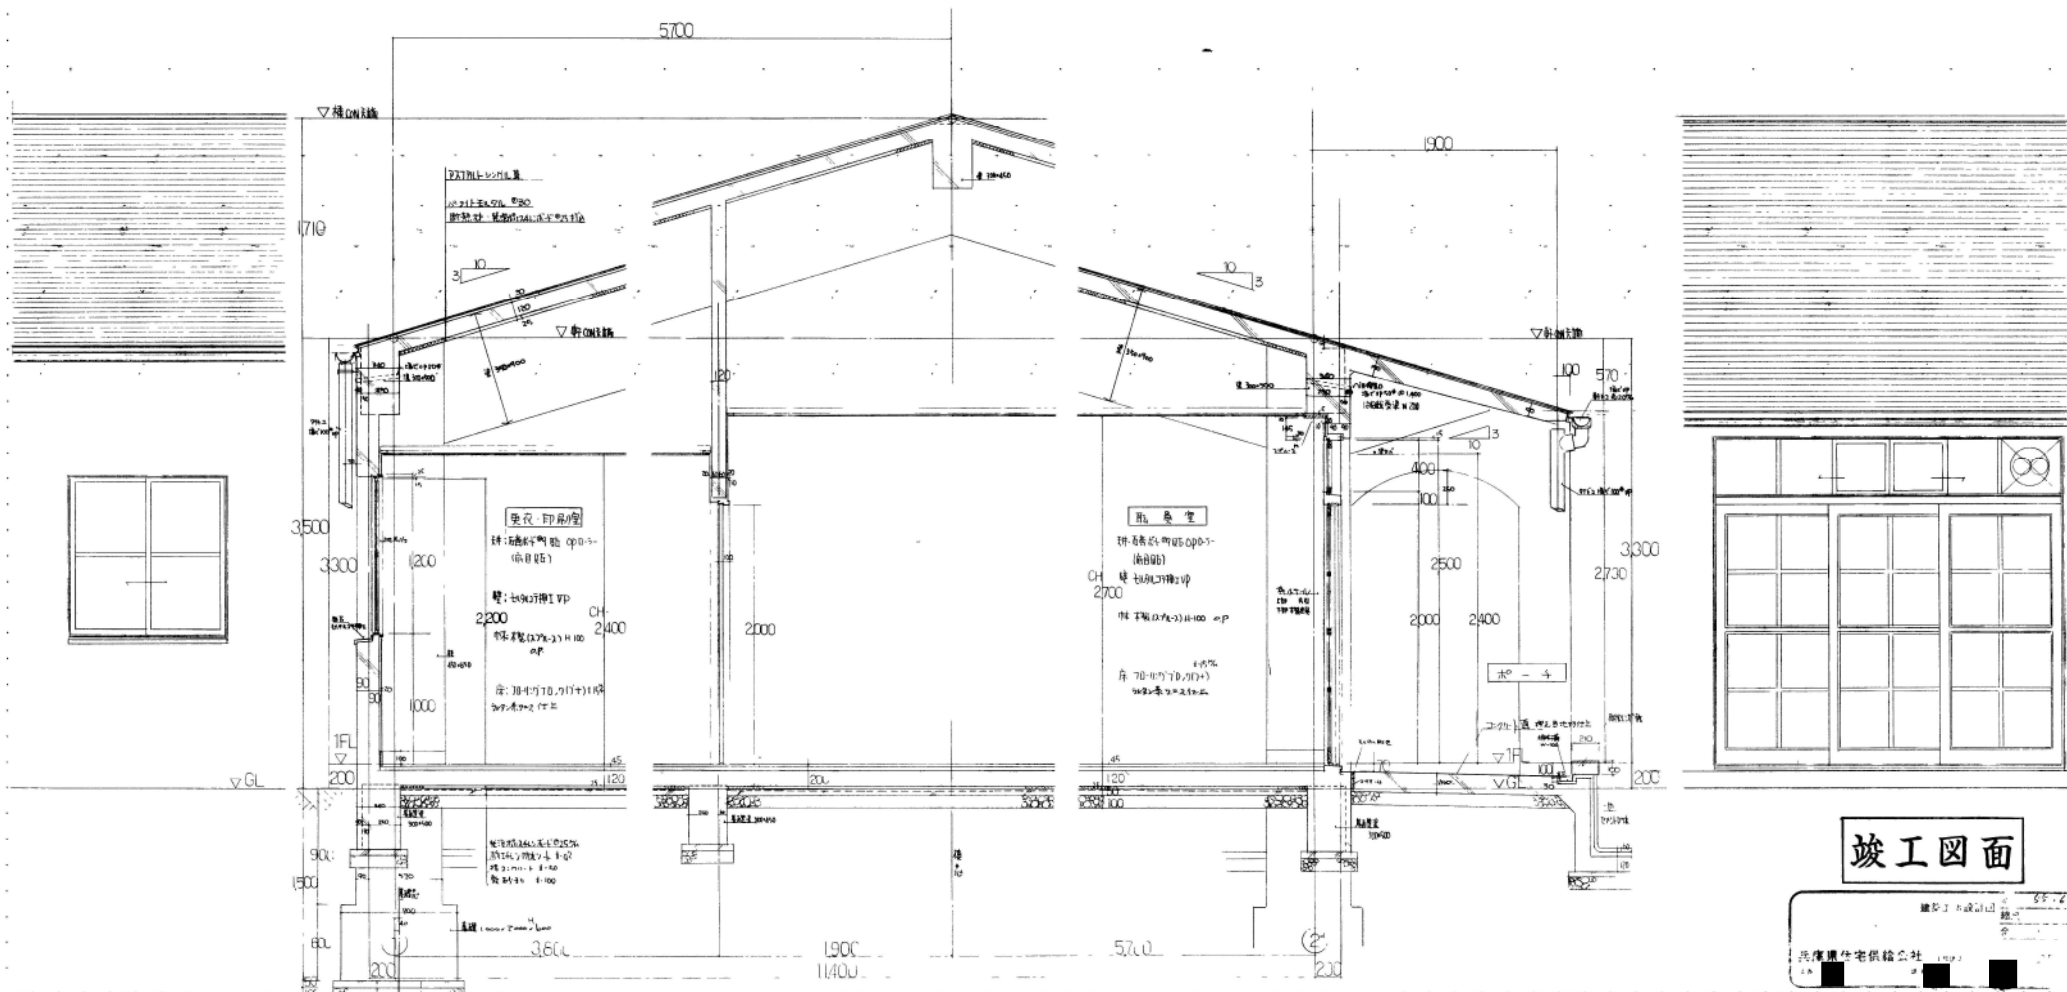



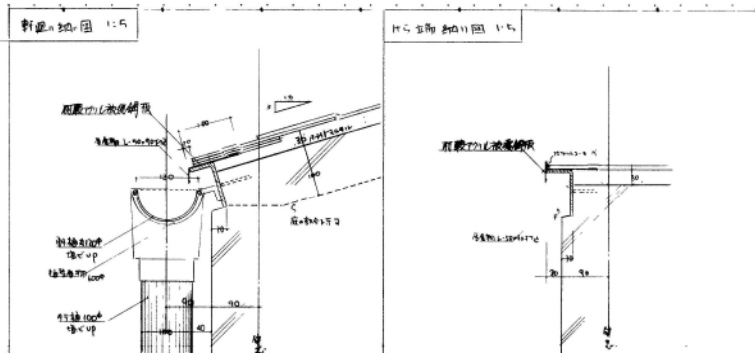

竣工図面

兵庫県住宅供給公社			