

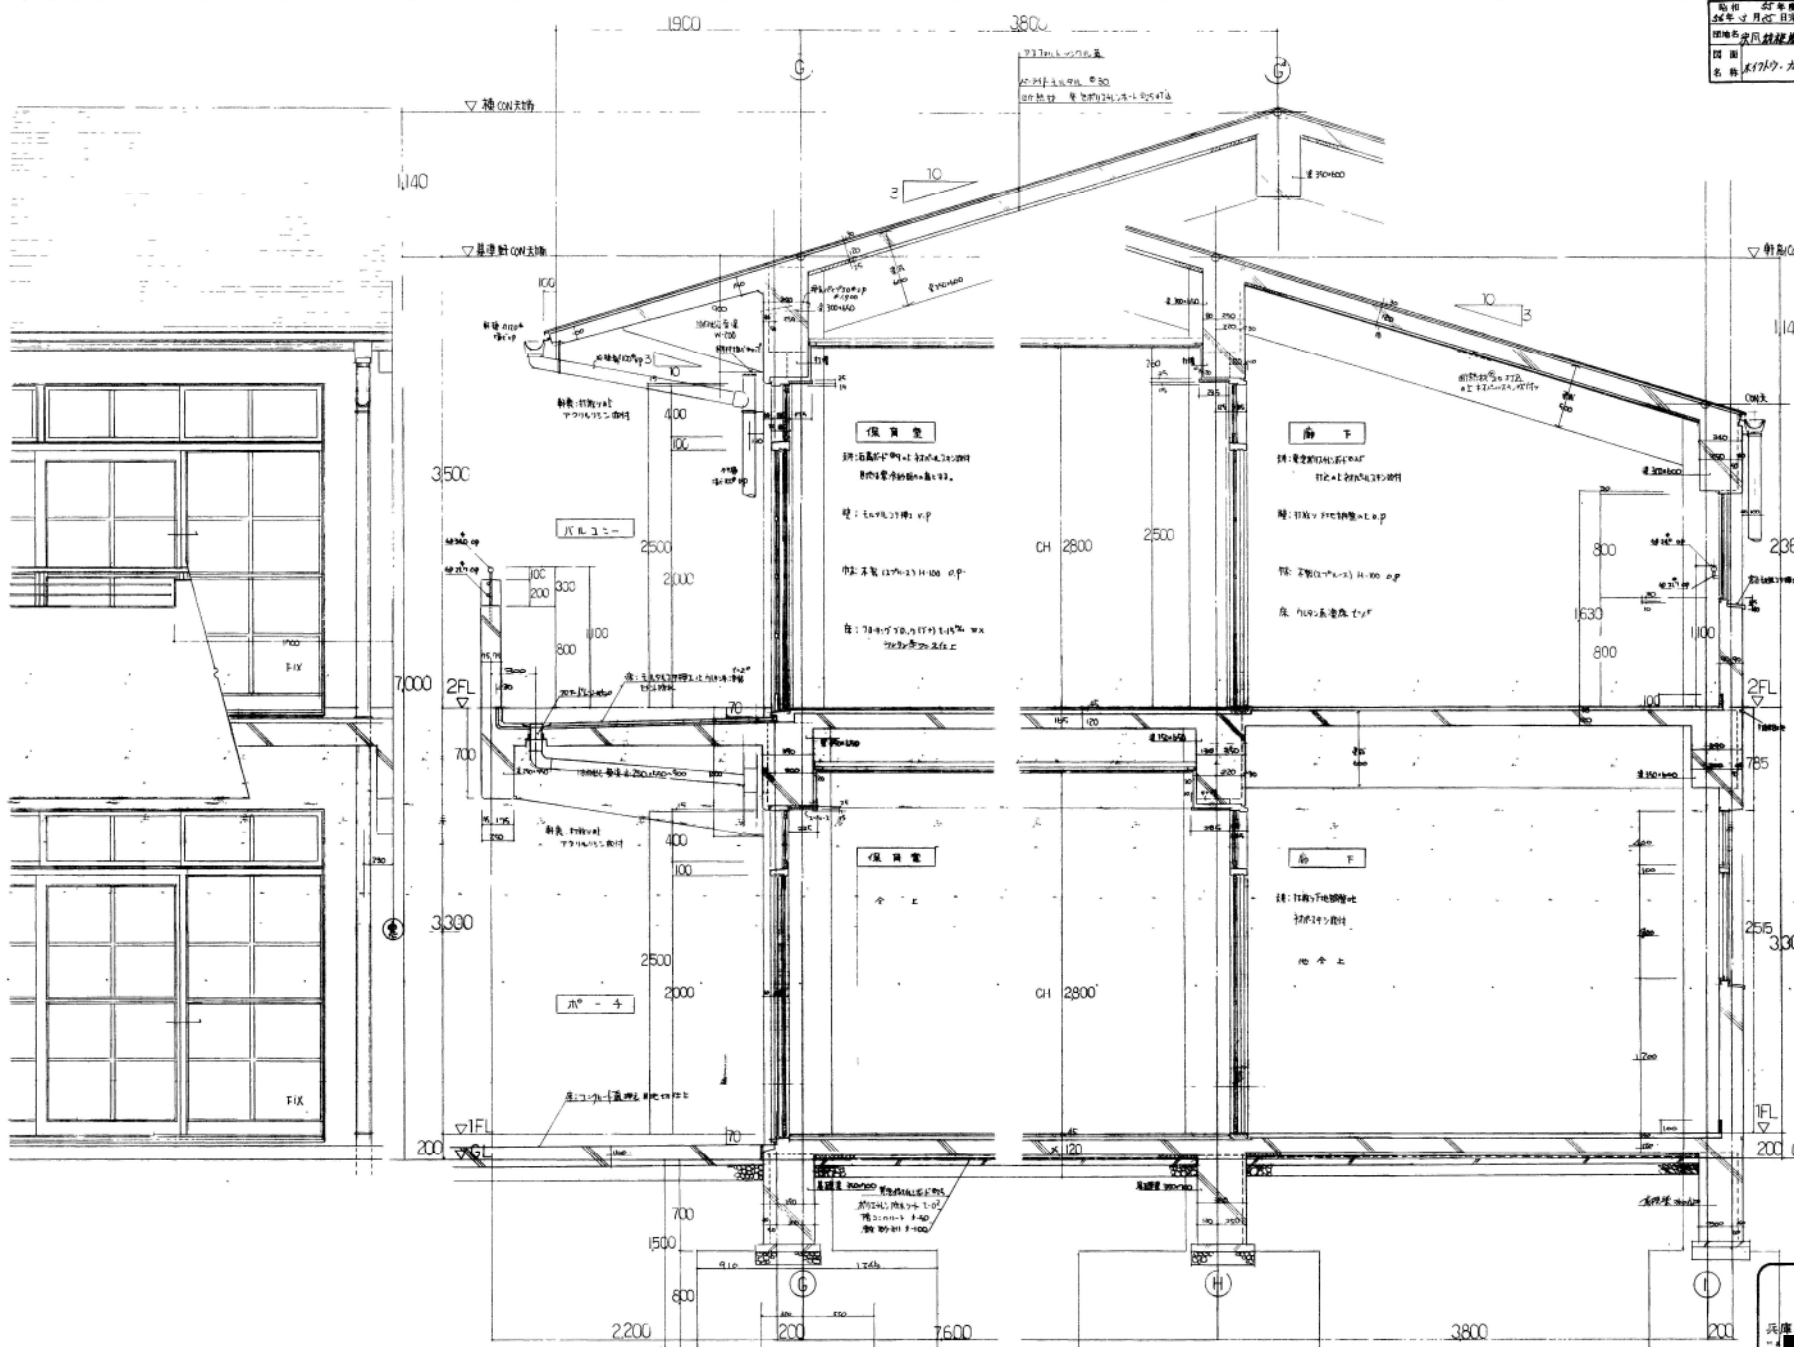


名称	兵库県立風船幼稚園								

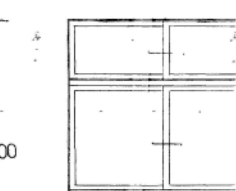

1	2	3	100
---	---	---	---	---	---	---	---	---	----	----	-----

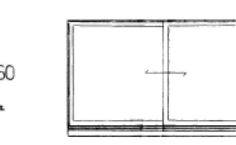

竣工図面

建築工事設計図  
兵库県立風船幼稚園  
1/20