



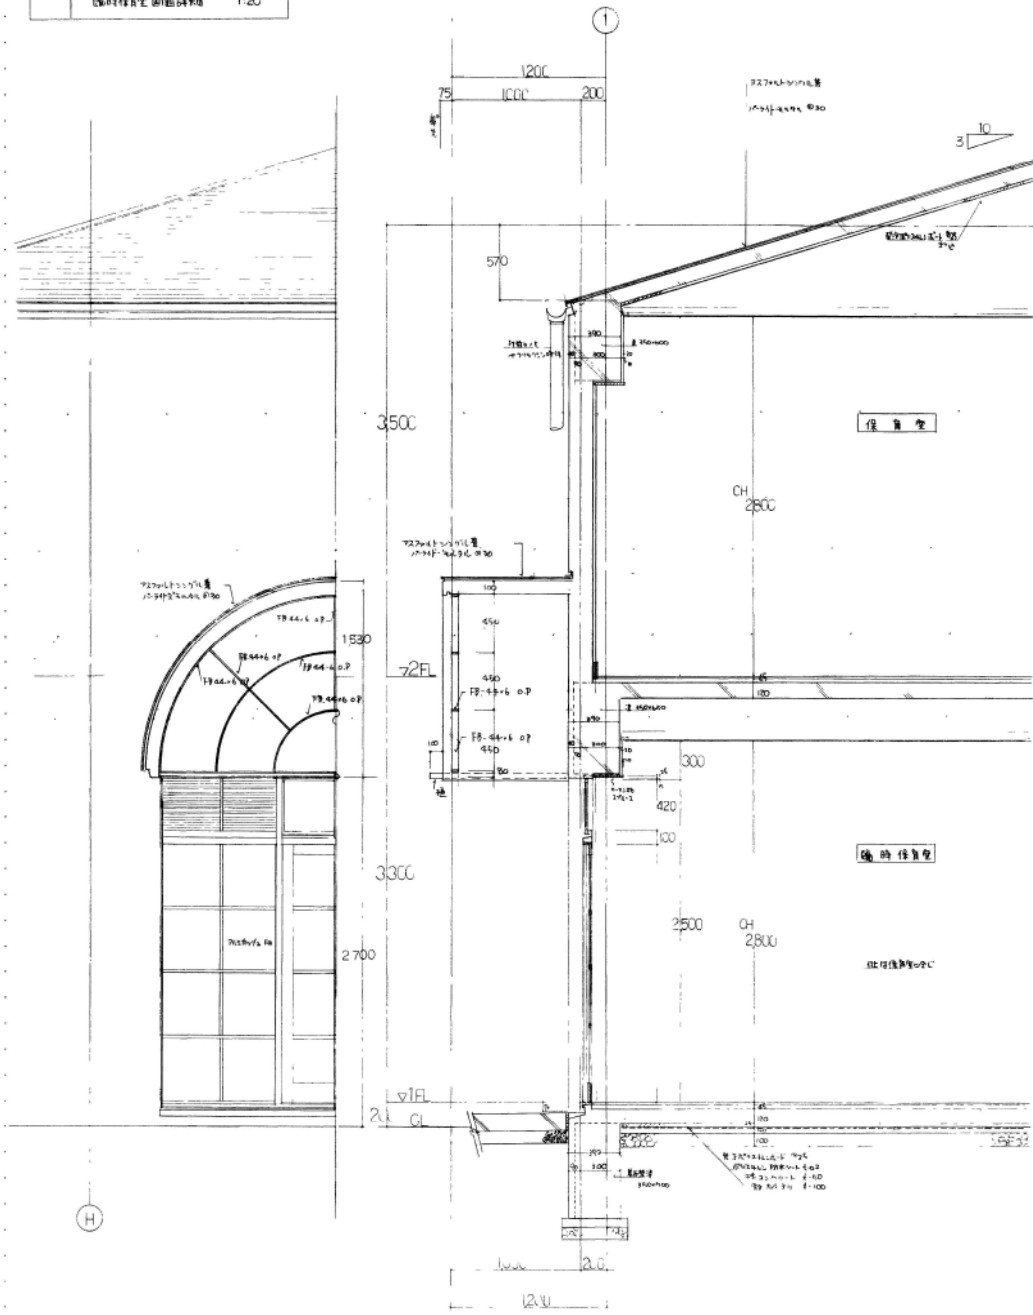
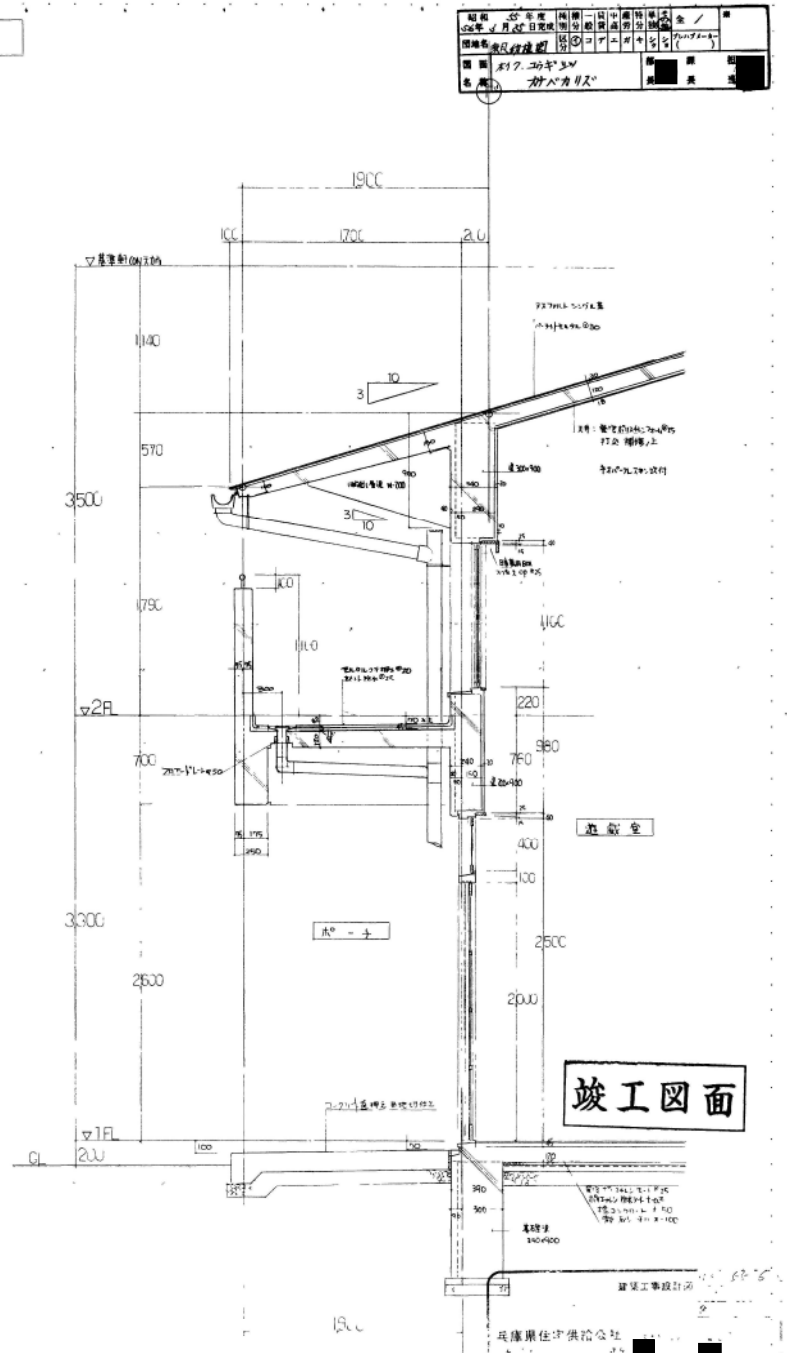


竣工図面