




玄関扉部詳細 1:20

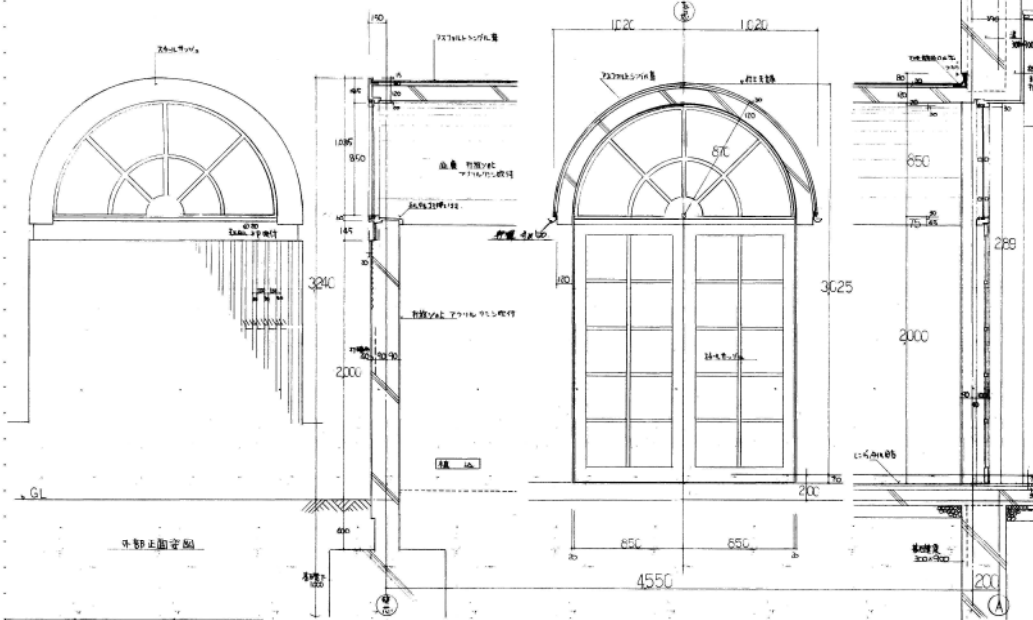


渡り廊下詳細 1:50

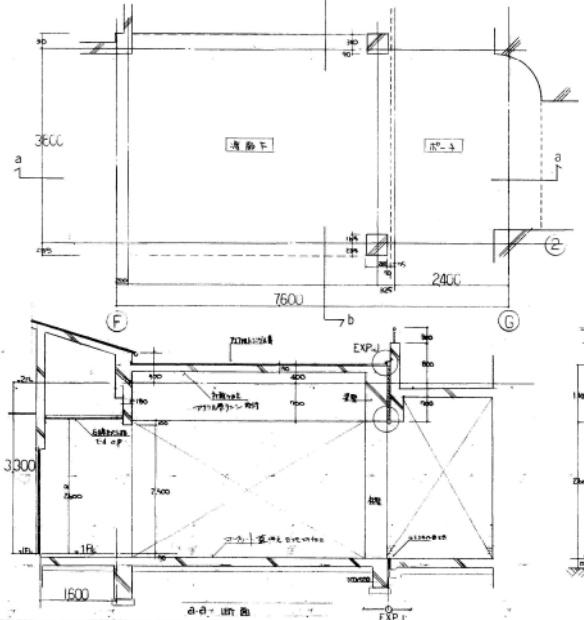



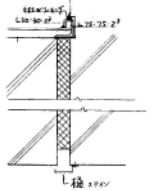


EXP.J部詳細 1:10

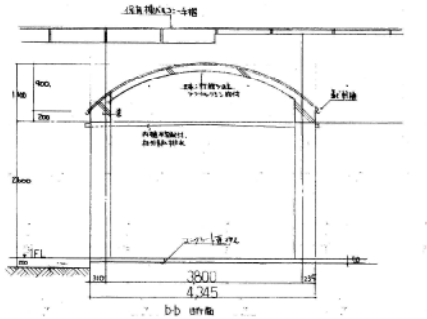

2階廊下天井構造詳細 1:20

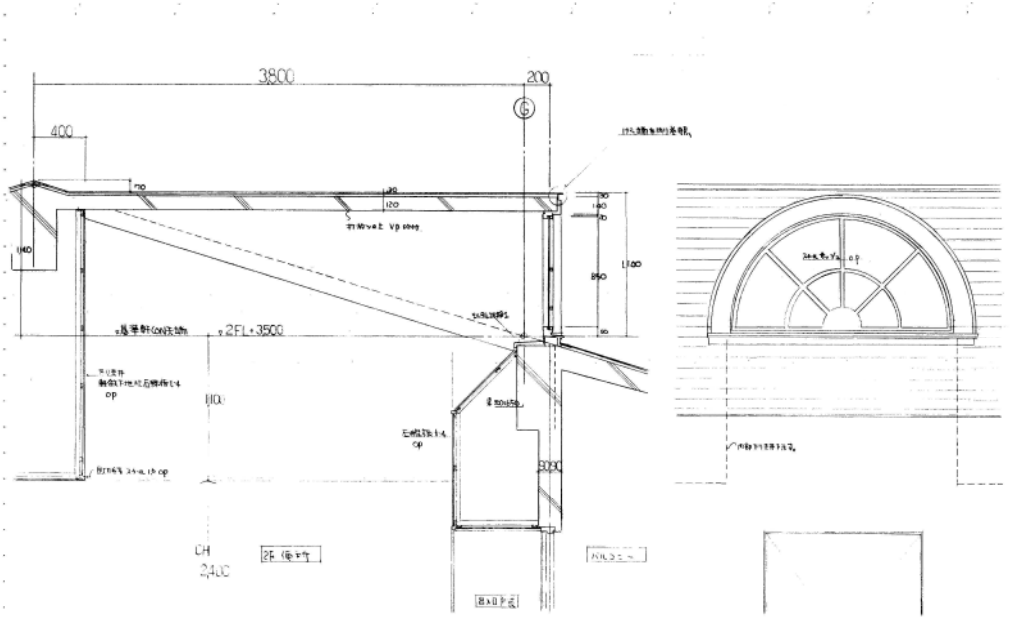

保戸欄2階廊下手摺器組 1:20

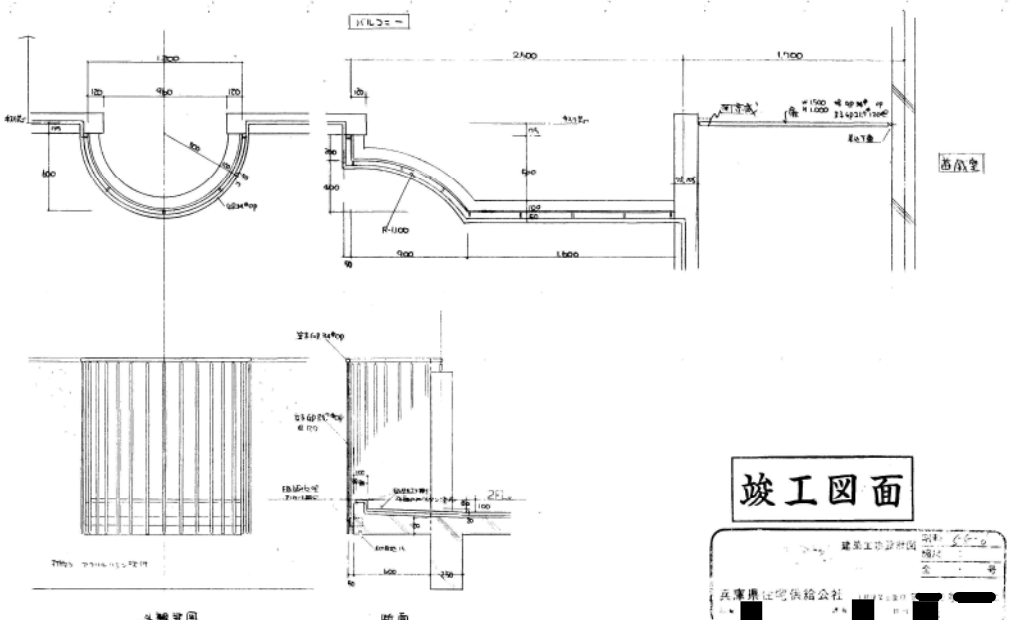

竣工図面

