
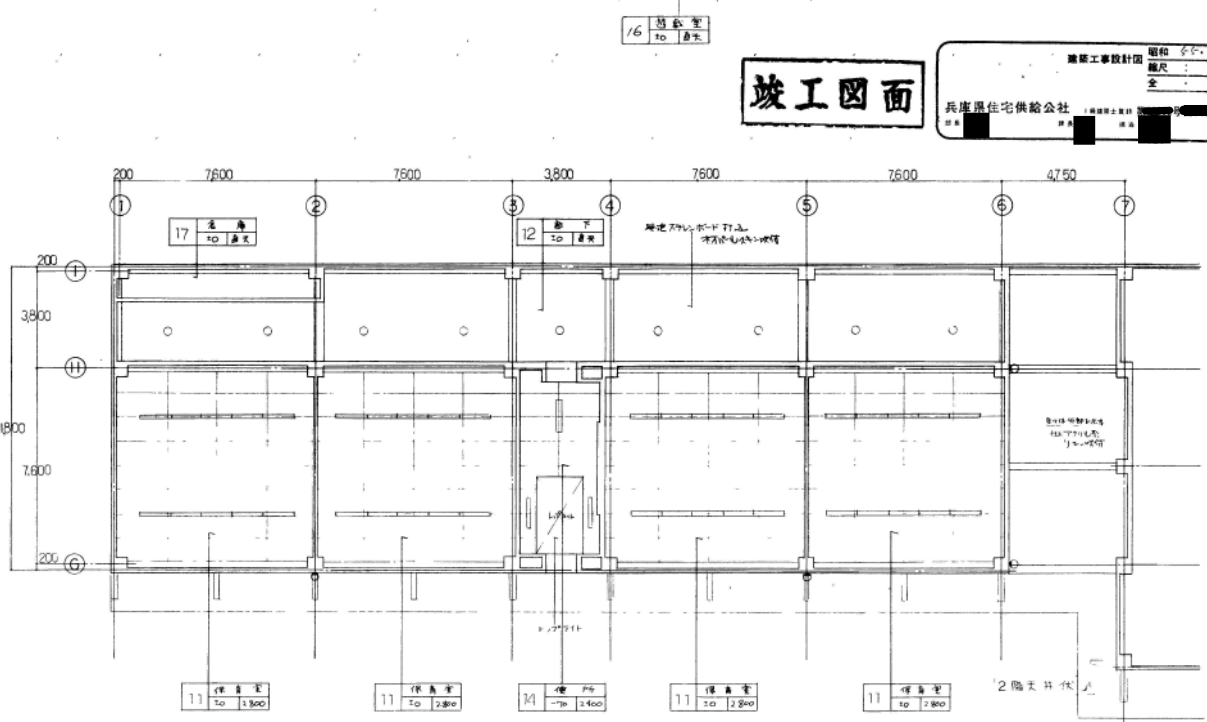
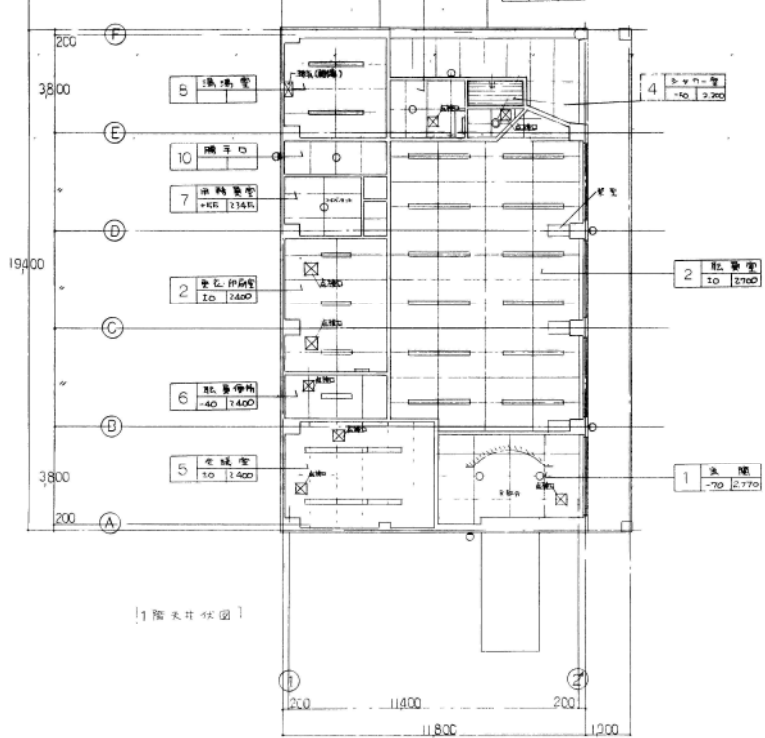



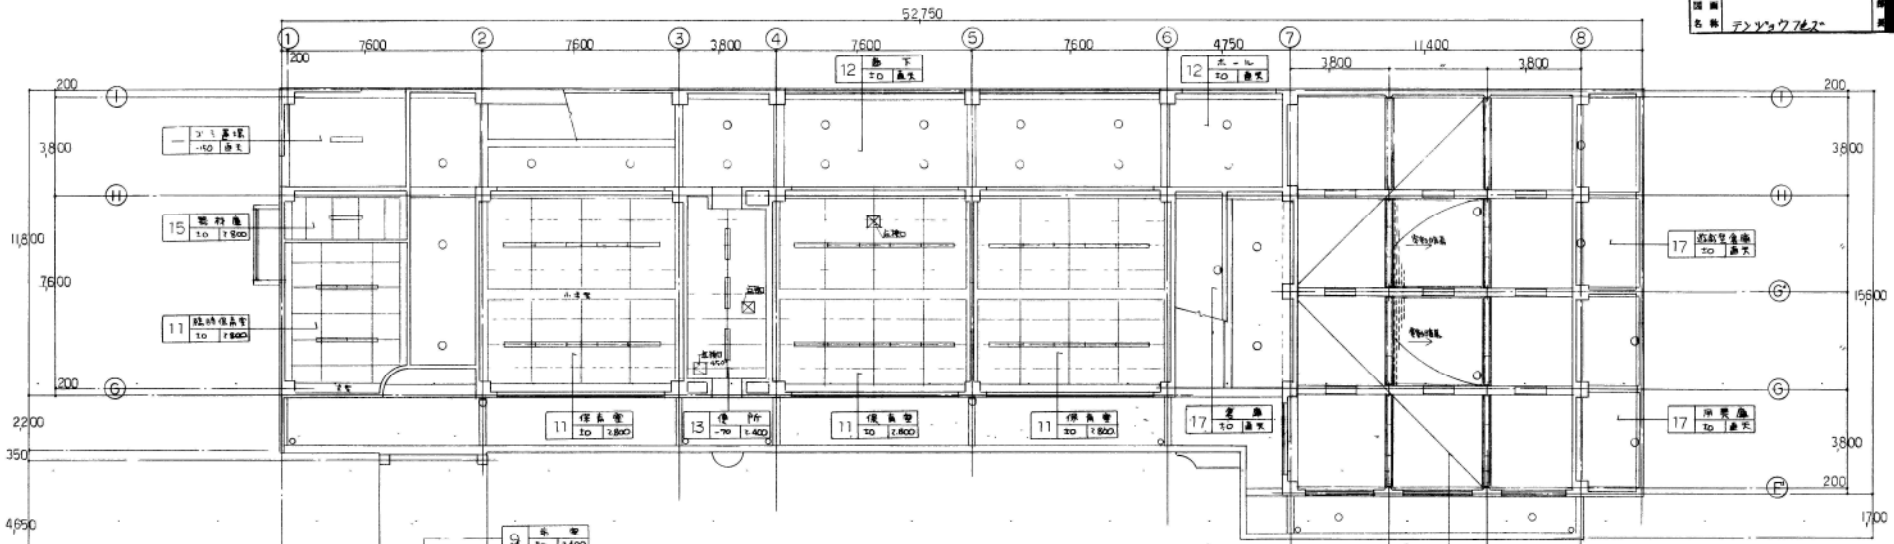

竣工図面

建築工事設計図
 兵庫県住宅供給公社
