
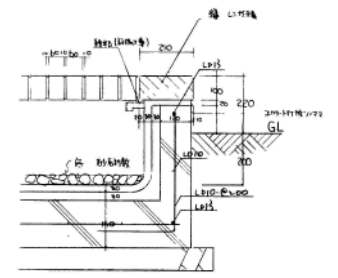
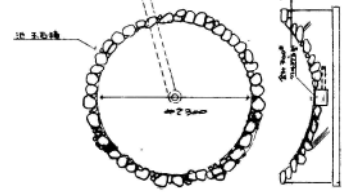




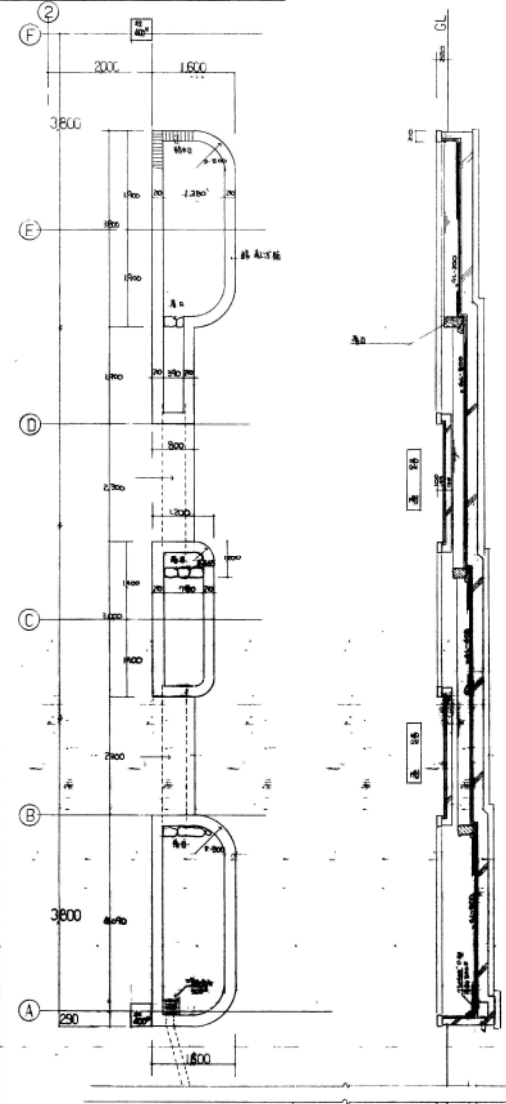

縁断面詳細 1:10

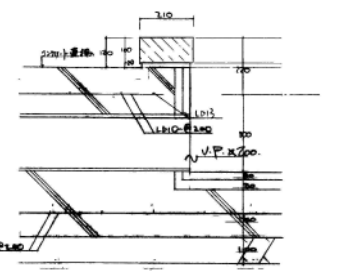

壁断面詳細 1:10

竣工図面

建築工事設計図	昭和
縮尺	全
全	全
兵庫県住宅供給公社	