

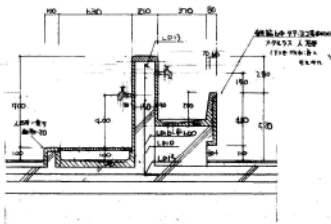
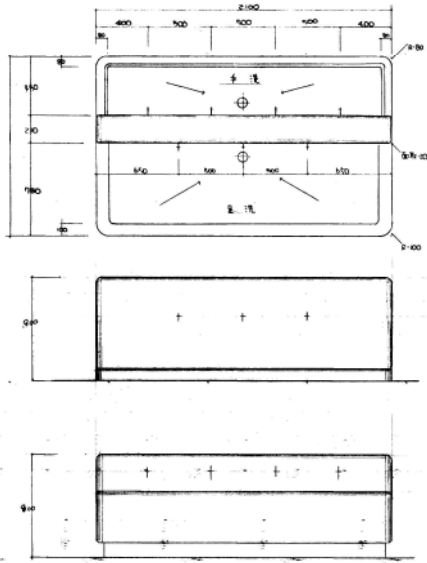



3 外部手洗器設置 (2ヶ所) 1:20

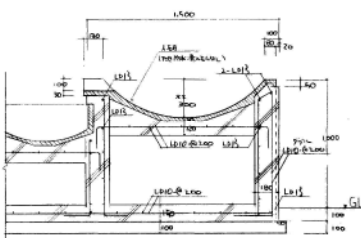


4 既設暖房電出木型 1:20

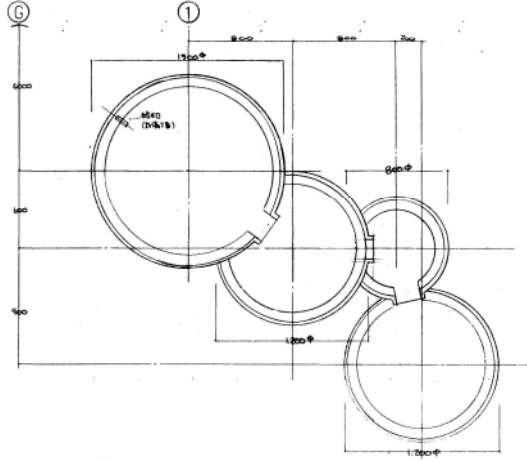


5 正門部分詳細図

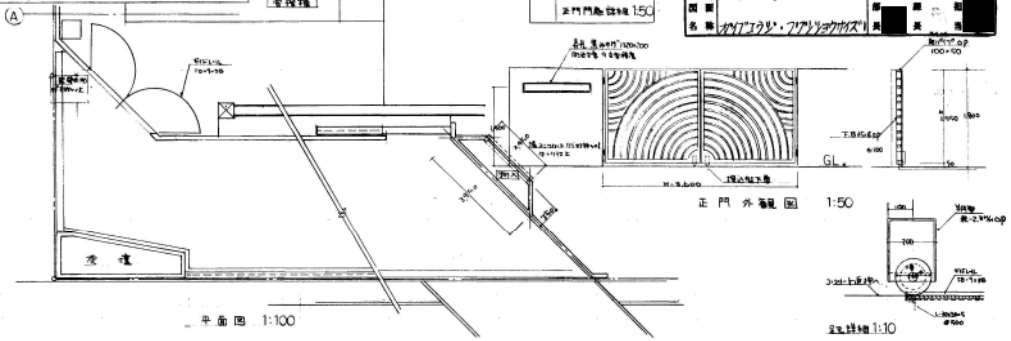


6 入り口部 1:50

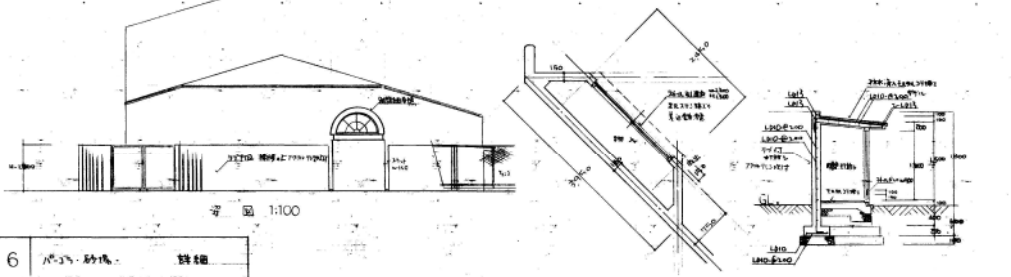


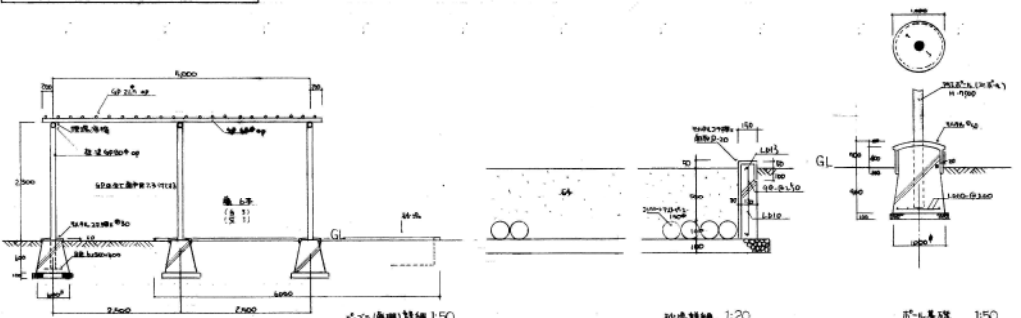


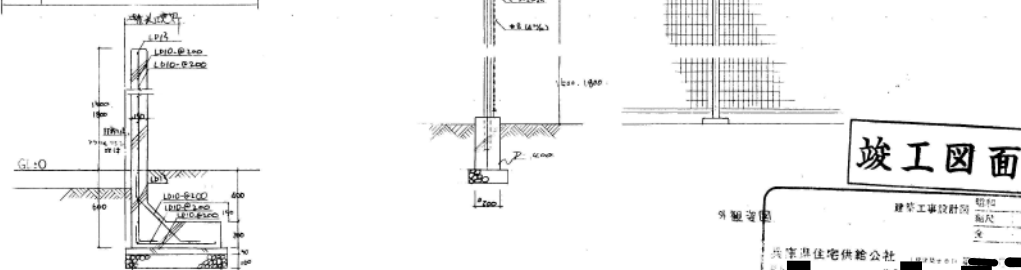

竣工図面

竣工工事設計図
 単位
 縮尺
 全
 兵衛住宅供給公社