

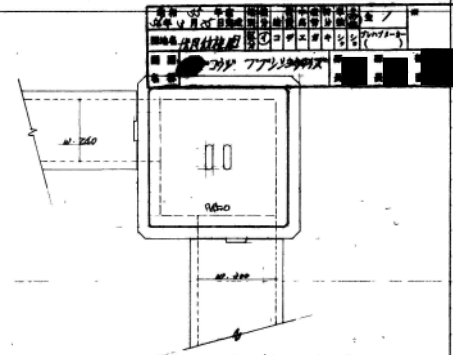
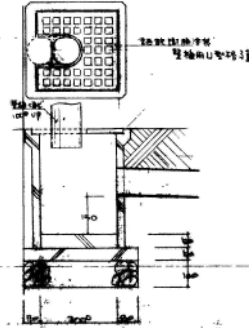
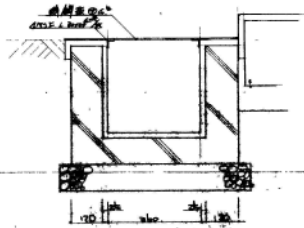
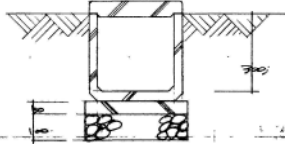
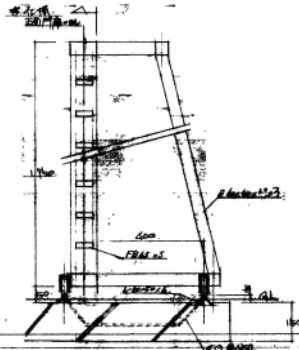





符号名称: D-1 微型西側溝 設置 4号1-600 S 1:10  
 場所: 全館  
 符号名称: D-2 微型西側溝 設置 4号1-600 S 1:10  
 場所: 全館  
 符号名称: D-3 微型西側溝 設置 4号1-600 (集水槽付型) S 1:10  
 場所: 全館  
 符号名称: D-4 微型西側溝 設置 4号1-600 S 1:10  
 場所: 全館

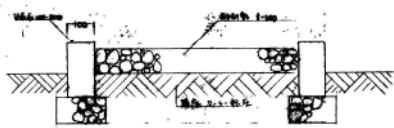

符号名称: D-5 砂留器 S 1:10  
 場所: 砂留器設置 (1号)

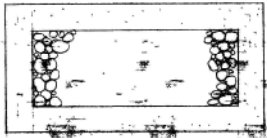

符号名称: D-6 集水水口型 S 1:10  
 場所: 集水水口  
 符号名称: D-7 集水水 A型 S 1:10  
 場所: 集水水  
 符号名称: D-8 雨あがり排水 S  
 場所: 雨あがり排水

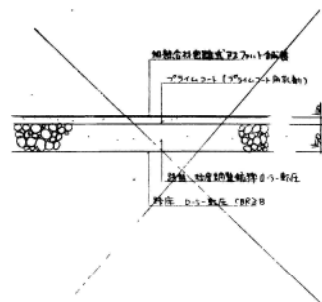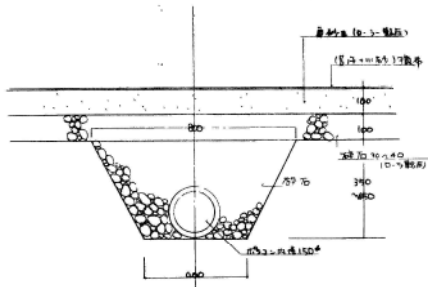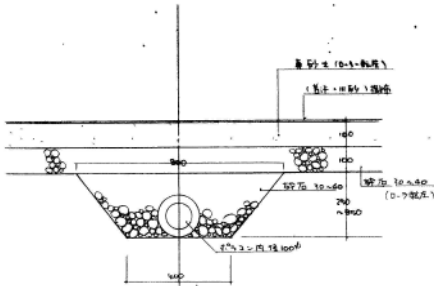

竣工図面

建設工事設計図  
 縮尺: 1/10  
 兵庫県住宅供給公社