



昭和 55 年 第 1 次 建築 工事 設計 図 全 /	編 号	1-1

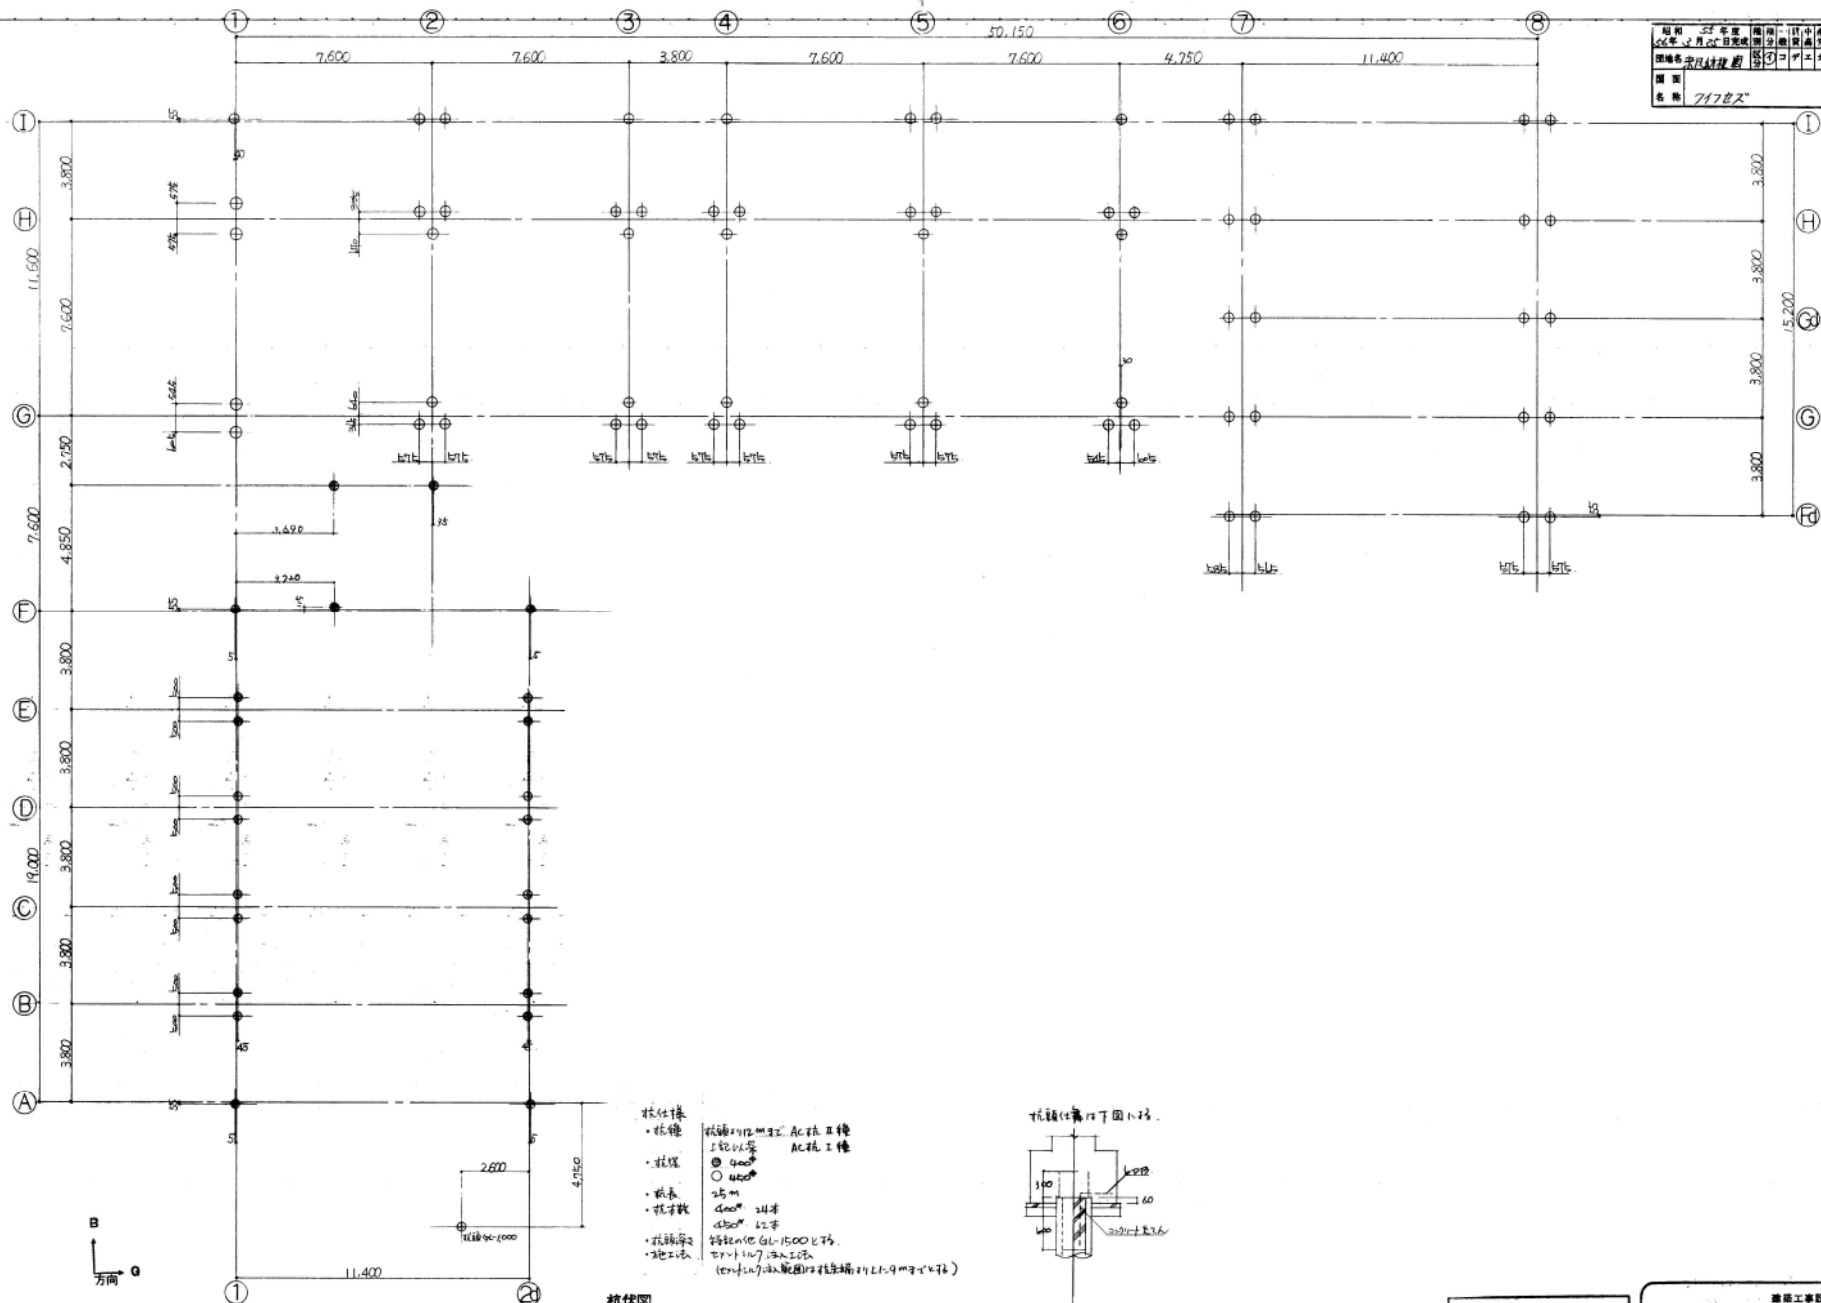

- 杭仕様

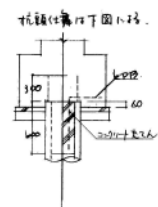

杭伏図

竣工図面

建築工事設計図	昭和
縮尺	全
兵庫県住宅供給公社	

図名	杭伏図	縮尺	1:100	構	1
----	-----	----	-------	---	---