


設計	55年9月	縮尺	1/100	設計者	全 /
監理	55年10月25日	図面番号	2階床伏図	校核者	全 /
製図		業種	住宅	承認者	
		会社	ニカイユカブゼシ		

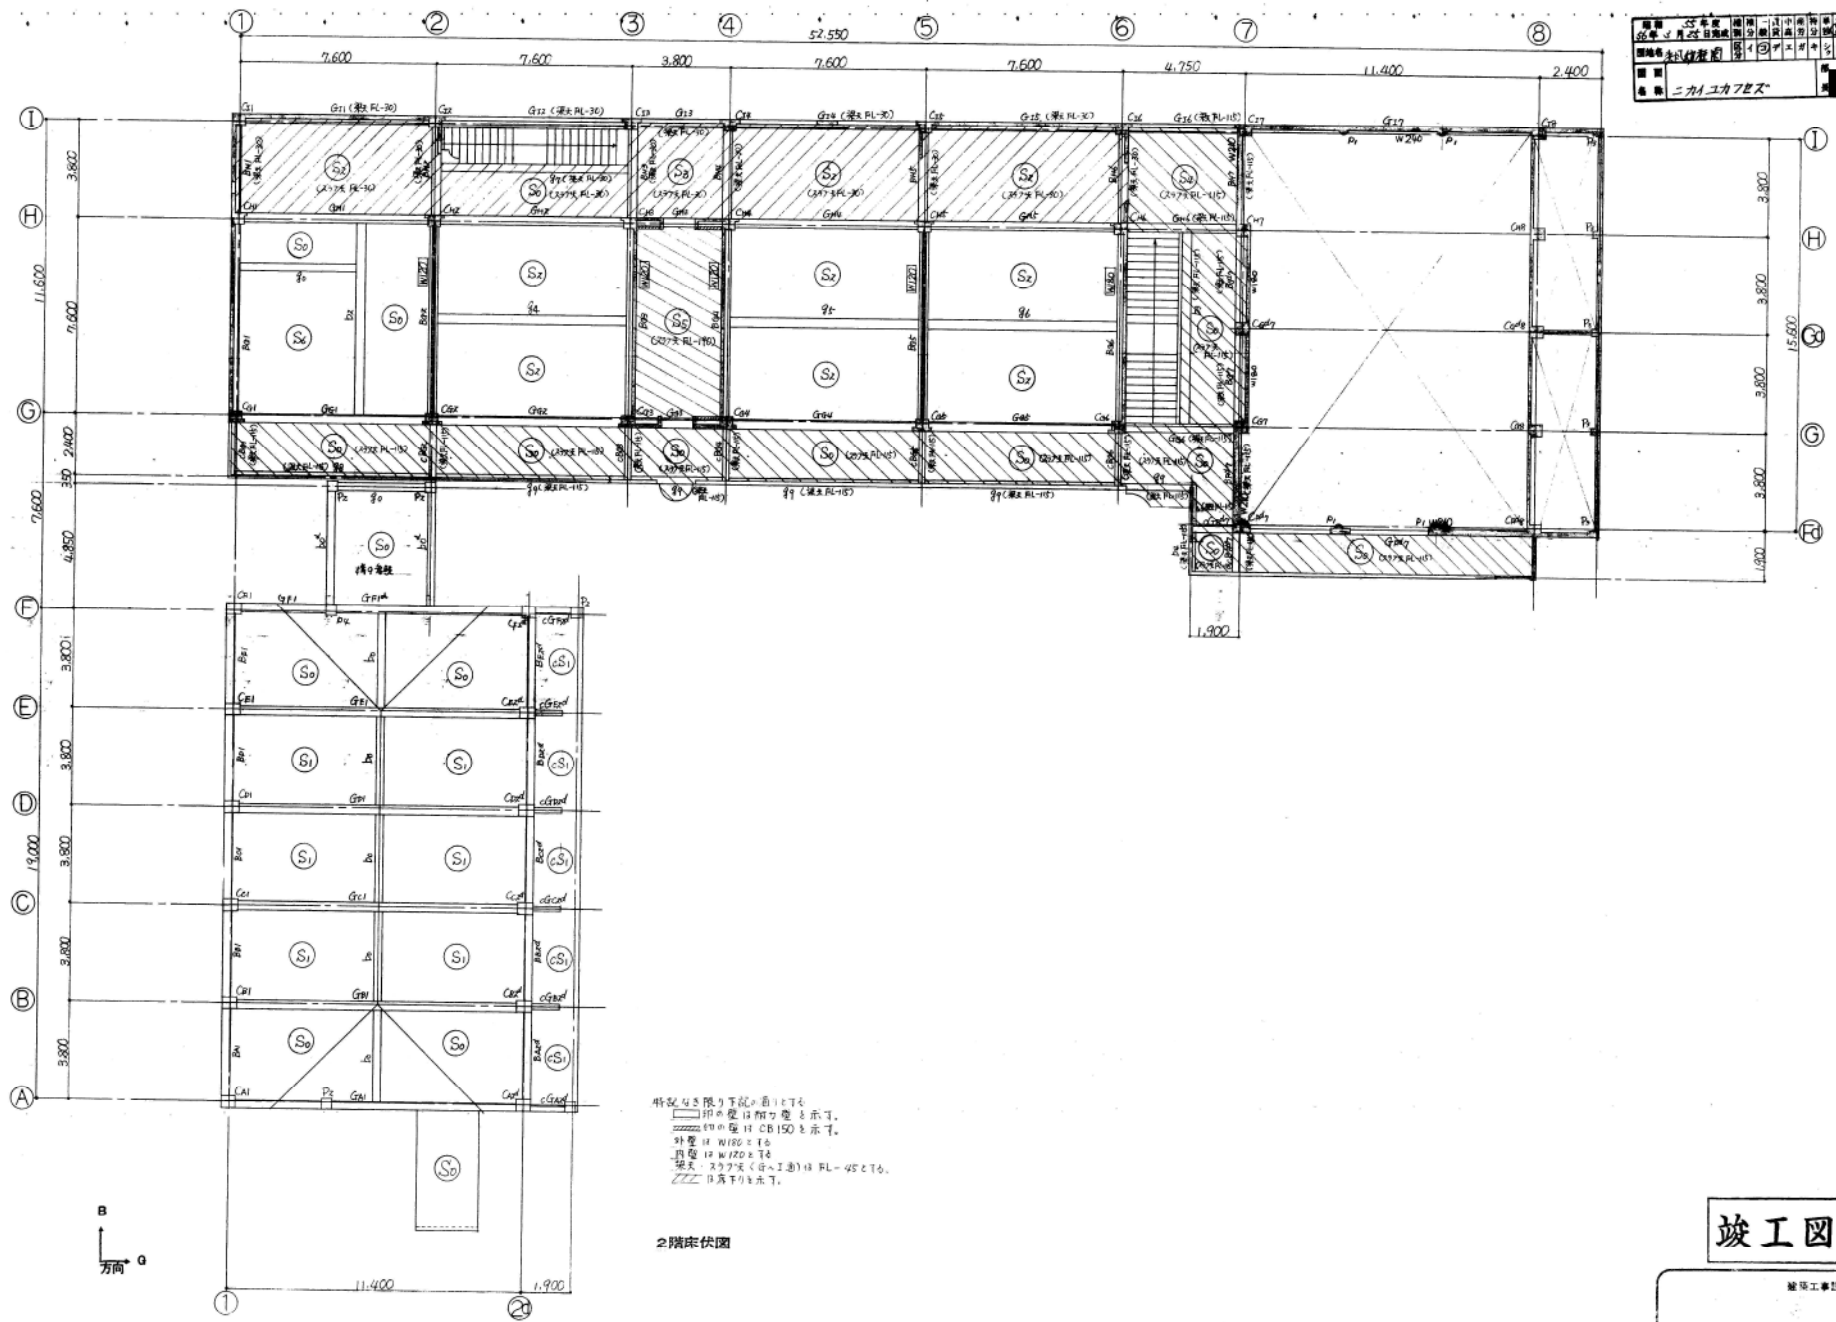

 ⑥ 日簾下と示す。

2階床伏図

竣工図面

監理工事設計図	昭和
図尺	全
兵庫県住宅供給公社	全