


柱リスト 1:30


設計	監理	建築	構造	電気	機械	衛生	設備	その他
〇	〇	〇	〇	〇	〇	〇	〇	〇


階名称	CA1, A2 ^d	CB~E1, B~E2 ^d	CF1, F2 ^d	CG1, H1	CG2~6, H2~6	CI1	CI2~6	CF ^d 7, I7	CG7, H7	CG ^d 7	CF ^d 8	CG~I8
2 断面						同上	同上		同上			
主筋				12-N019	8-N019			8-N019		10-N019		
帯筋				980-φ100	980-φ100			980-φ100		980-φ100		
1 断面						同上						
主筋	8-N022	8-N022	8-N022	12-N019	12-N019	8-N019	10-N019	8-N019	8-N019	12-N019	8-N019	10-N019
帯筋	980-φ100	980-φ90	980-φ100	980-φ100	980-φ100	980-φ100	980-φ100	980-φ100	980-φ100	980-φ100	980-φ100	980-φ100
1 断面						同上				同上	同上	
主筋	12-N022	18-N022	8-N022	18-N019	16-N019		12-N019	10-N019	14-N019			16-N019
帯筋	980-φ100	980-φ90	980-φ100	980-φ100	980-φ100		980-φ100	980-φ100	980-φ100			980-φ100
名称	P1	P2, P4	P3									
断面												
主筋	4-N019	4-N019	4-N016									
帯筋	98-φ100	980-φ100	980-φ100									

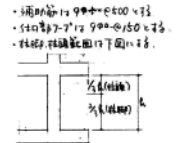

基礎リスト 1:50

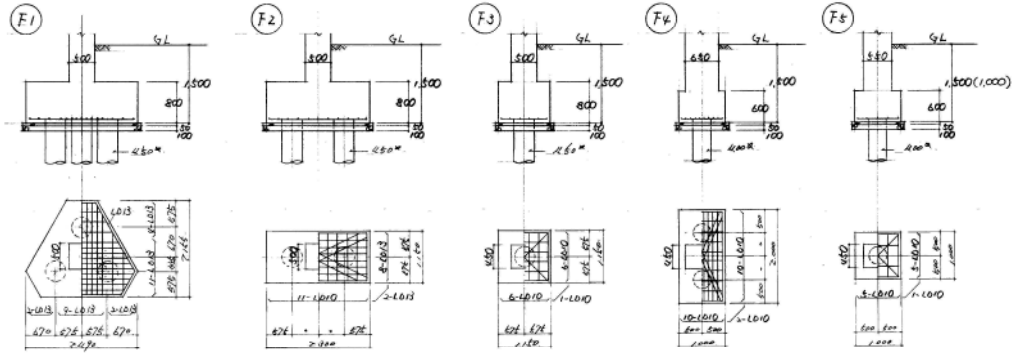

基礎小梁リスト

名称	F70, F70	F71	F72	F73	F74
スパン		7.600	7.600	7.600	7.600
巾×成	300×600	350×650	350×650	350×650	300×600
配筋					
主筋	N019	N019	N019	N019	N019
あばら筋	980-φ200	980-φ175	980-φ175	980-φ175	980-φ200
名称	F71	F72			
スパン	7.600	7.600			
巾×成	350×650	300×600			
配筋					
主筋	N019	N019			
あばら筋	980-φ175	980-φ200			

竣工図面

建設工事設計図 昭和
 編尺
 全 号
 兵庫県住宅供給公社