





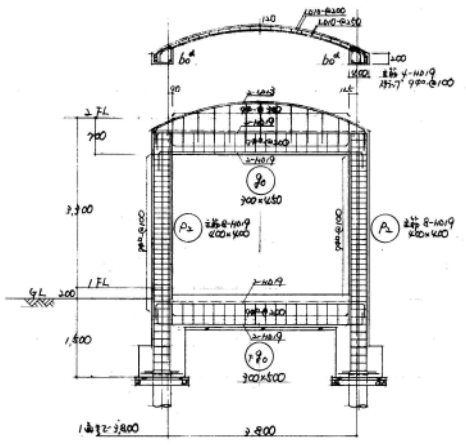


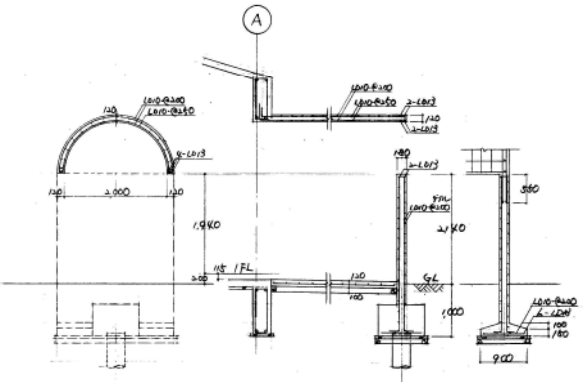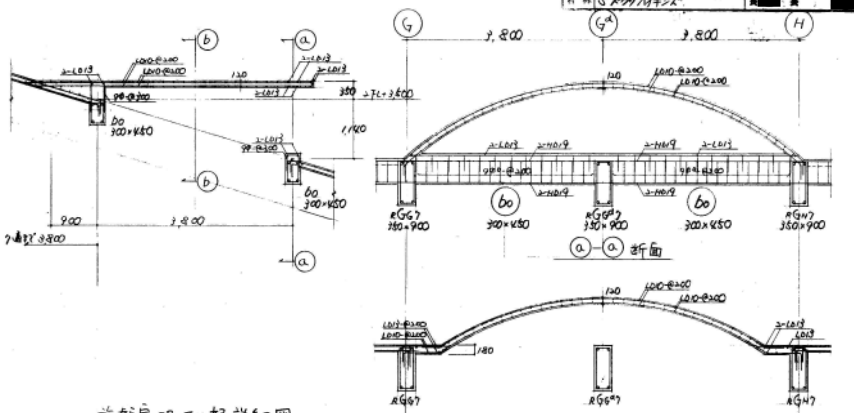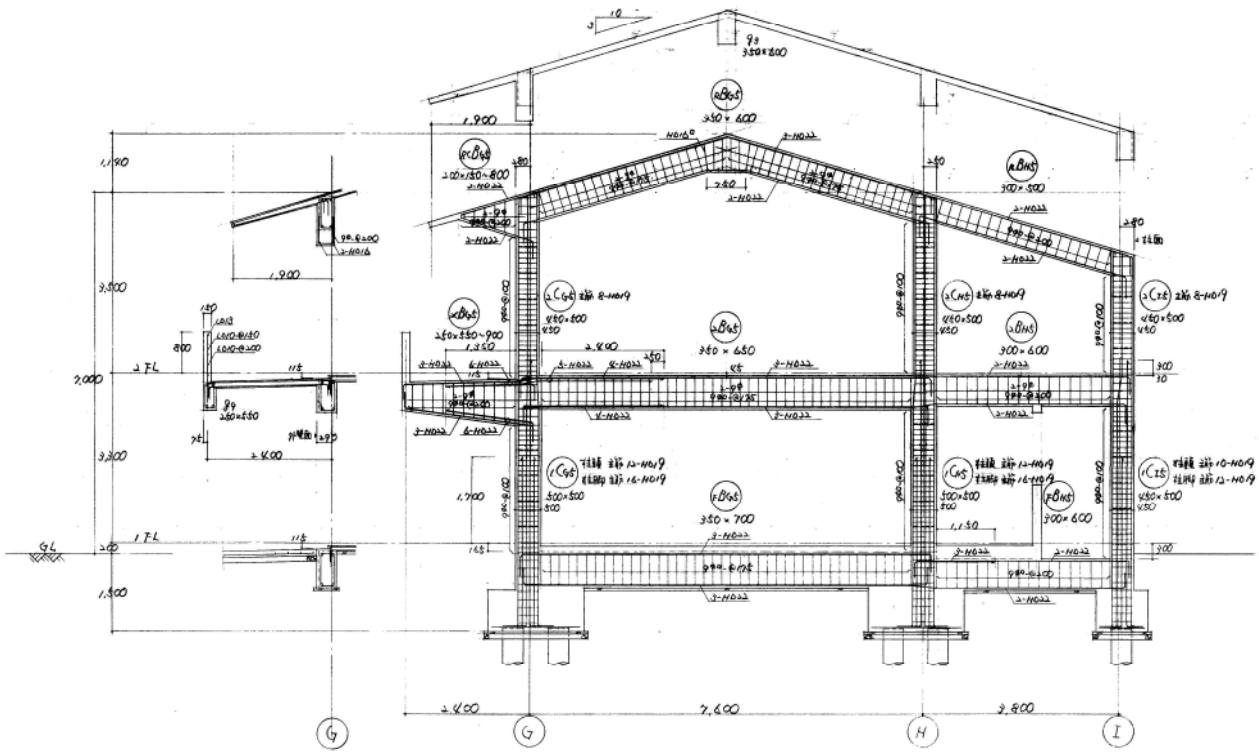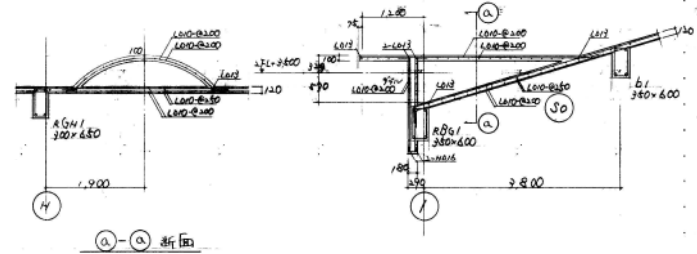

構