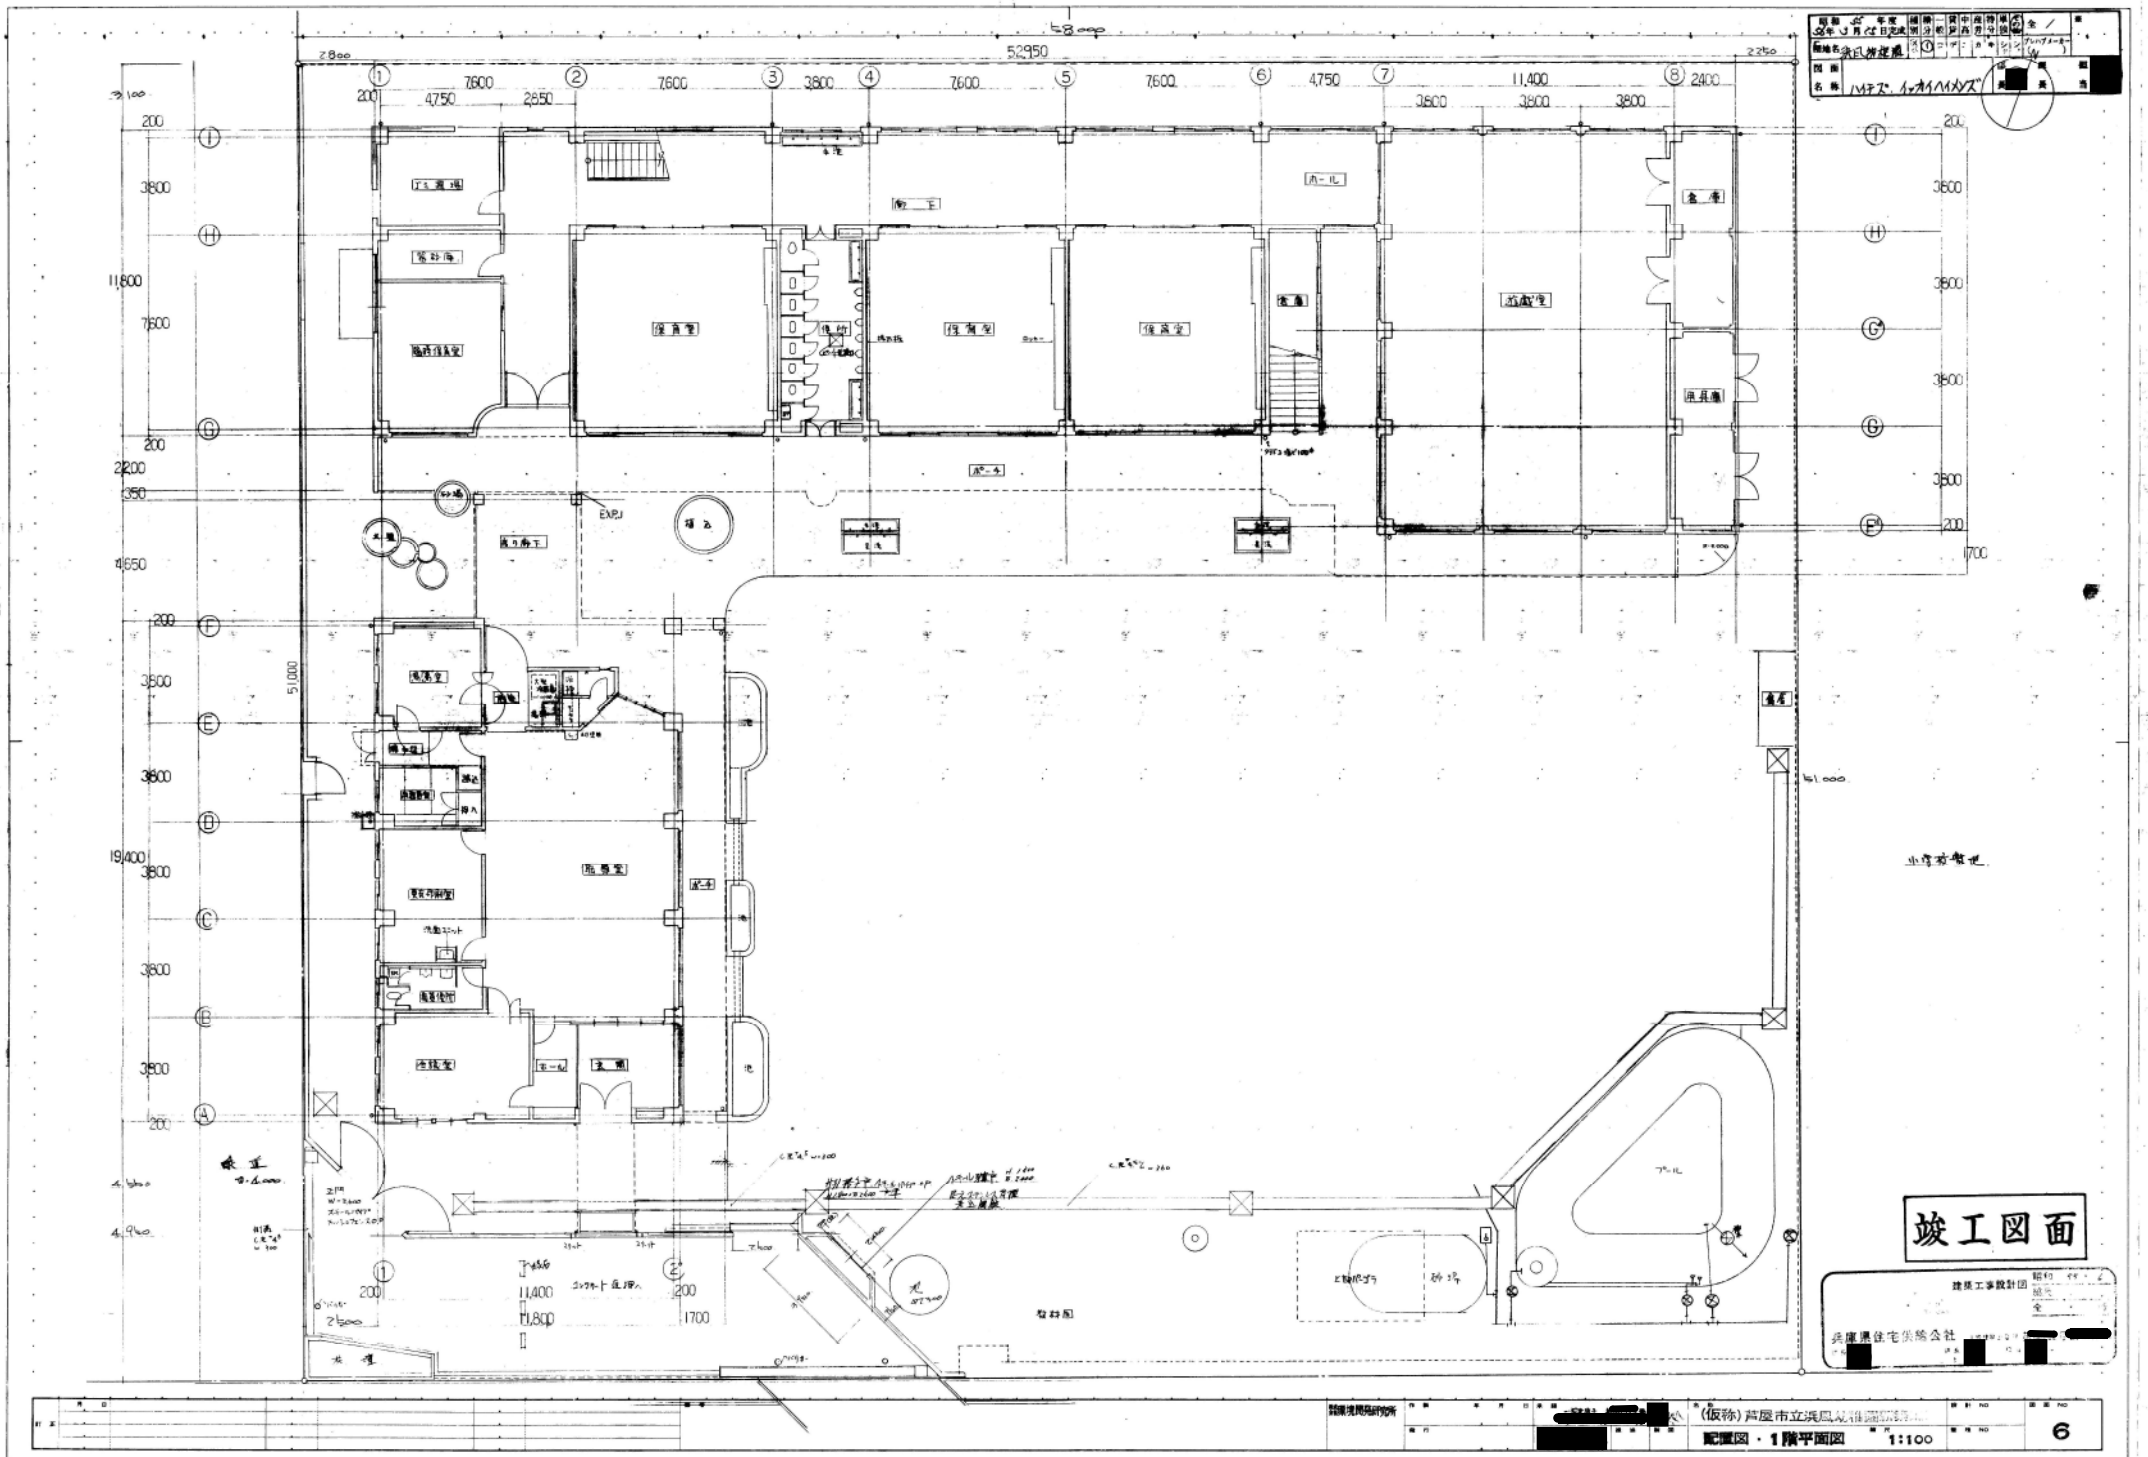
竣工図面
(仮称)芦屋市立浜風幼稚園新築工事
配置図・1階平面図
1:100
6