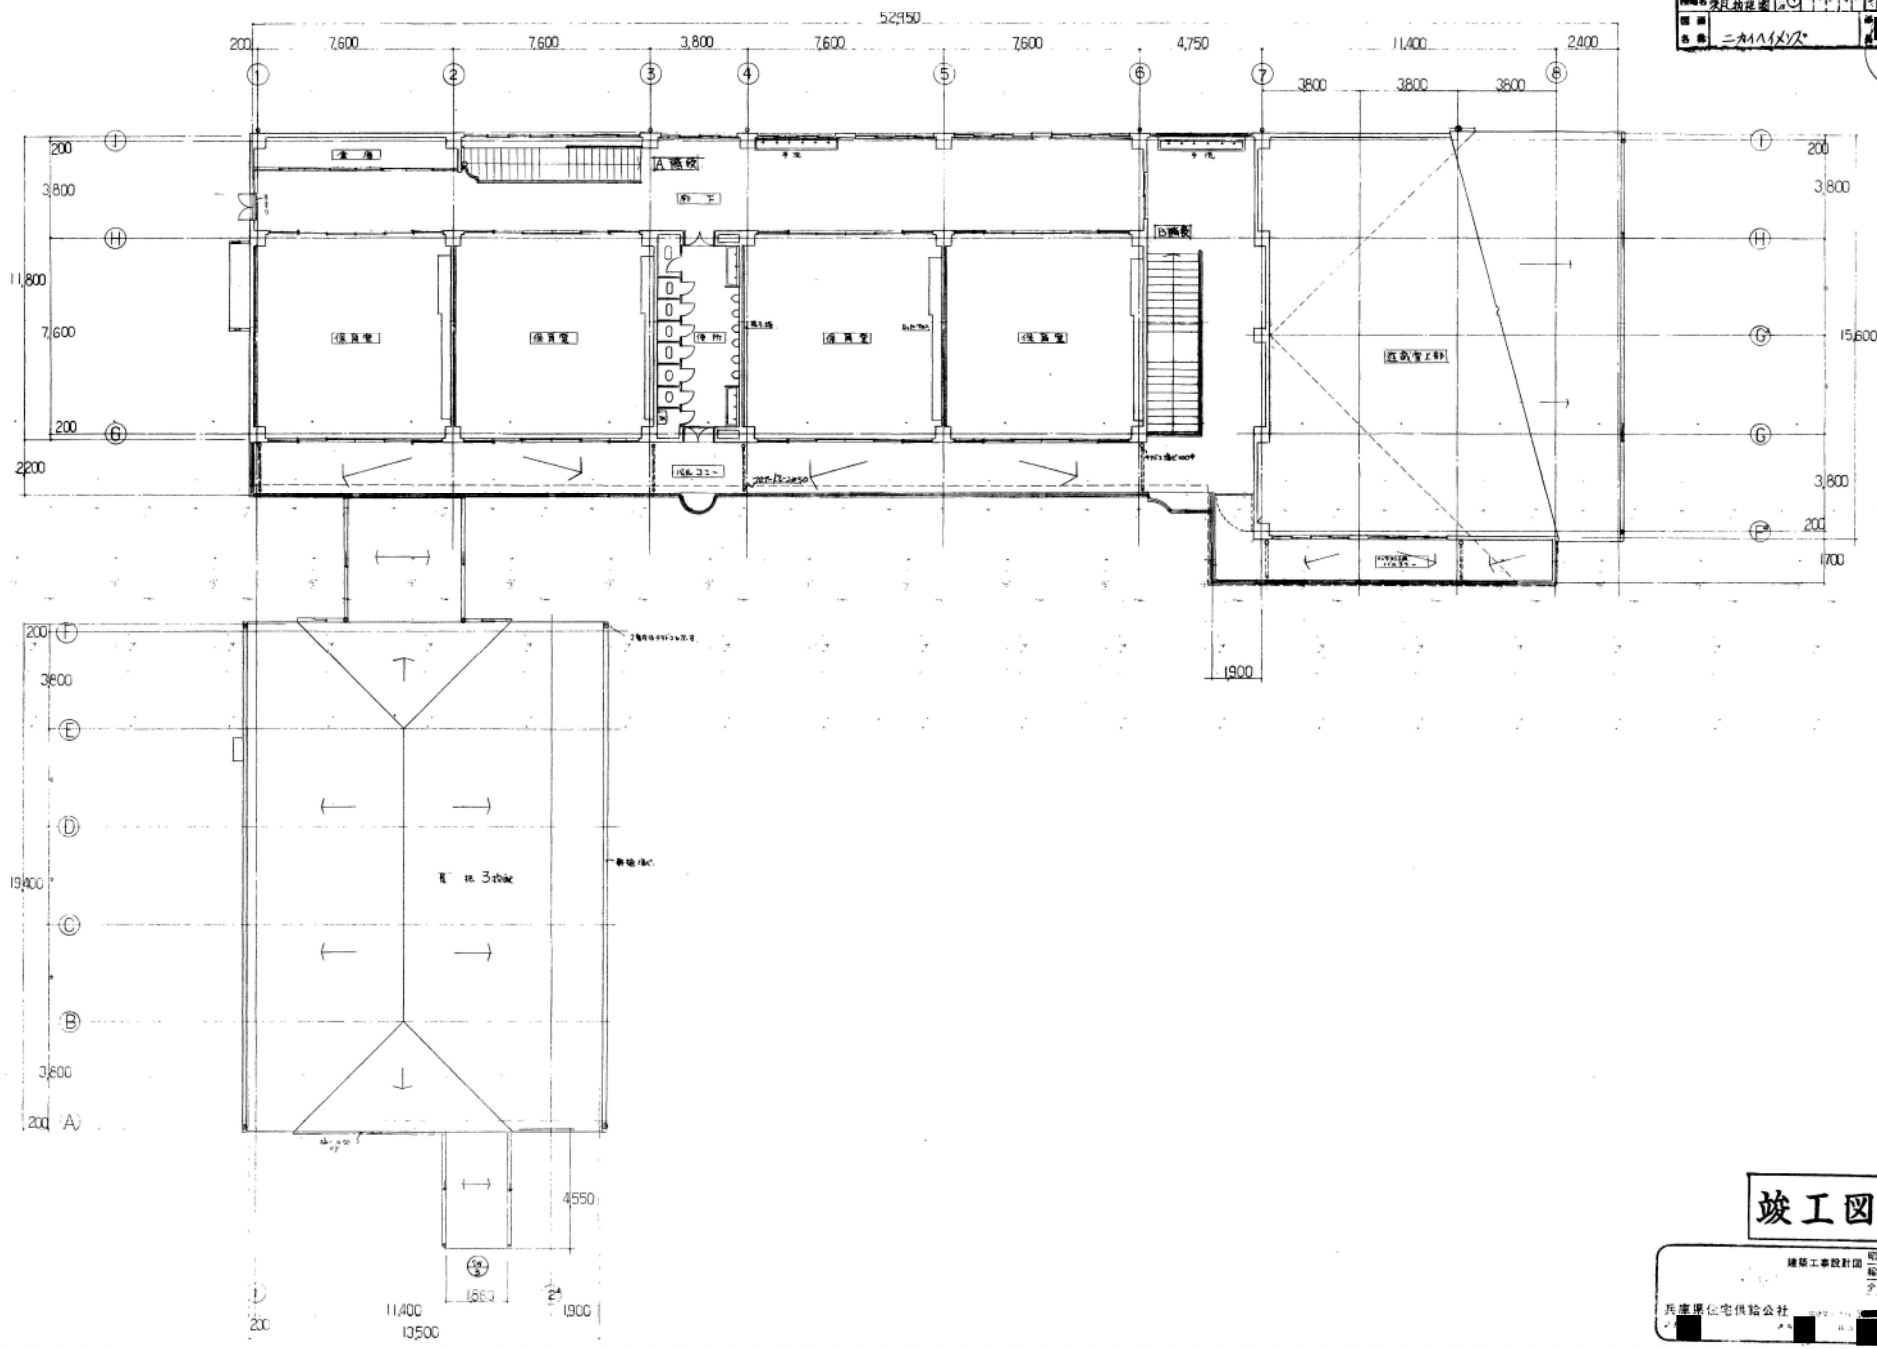

竣工図面

建築工事設計図

兵庫県住宅供給公社

[redacted]

一般建築 [redacted]	(仮称)芦屋市立浜風幼稚園新築工事		7
[redacted]	2階平面図	1:100	