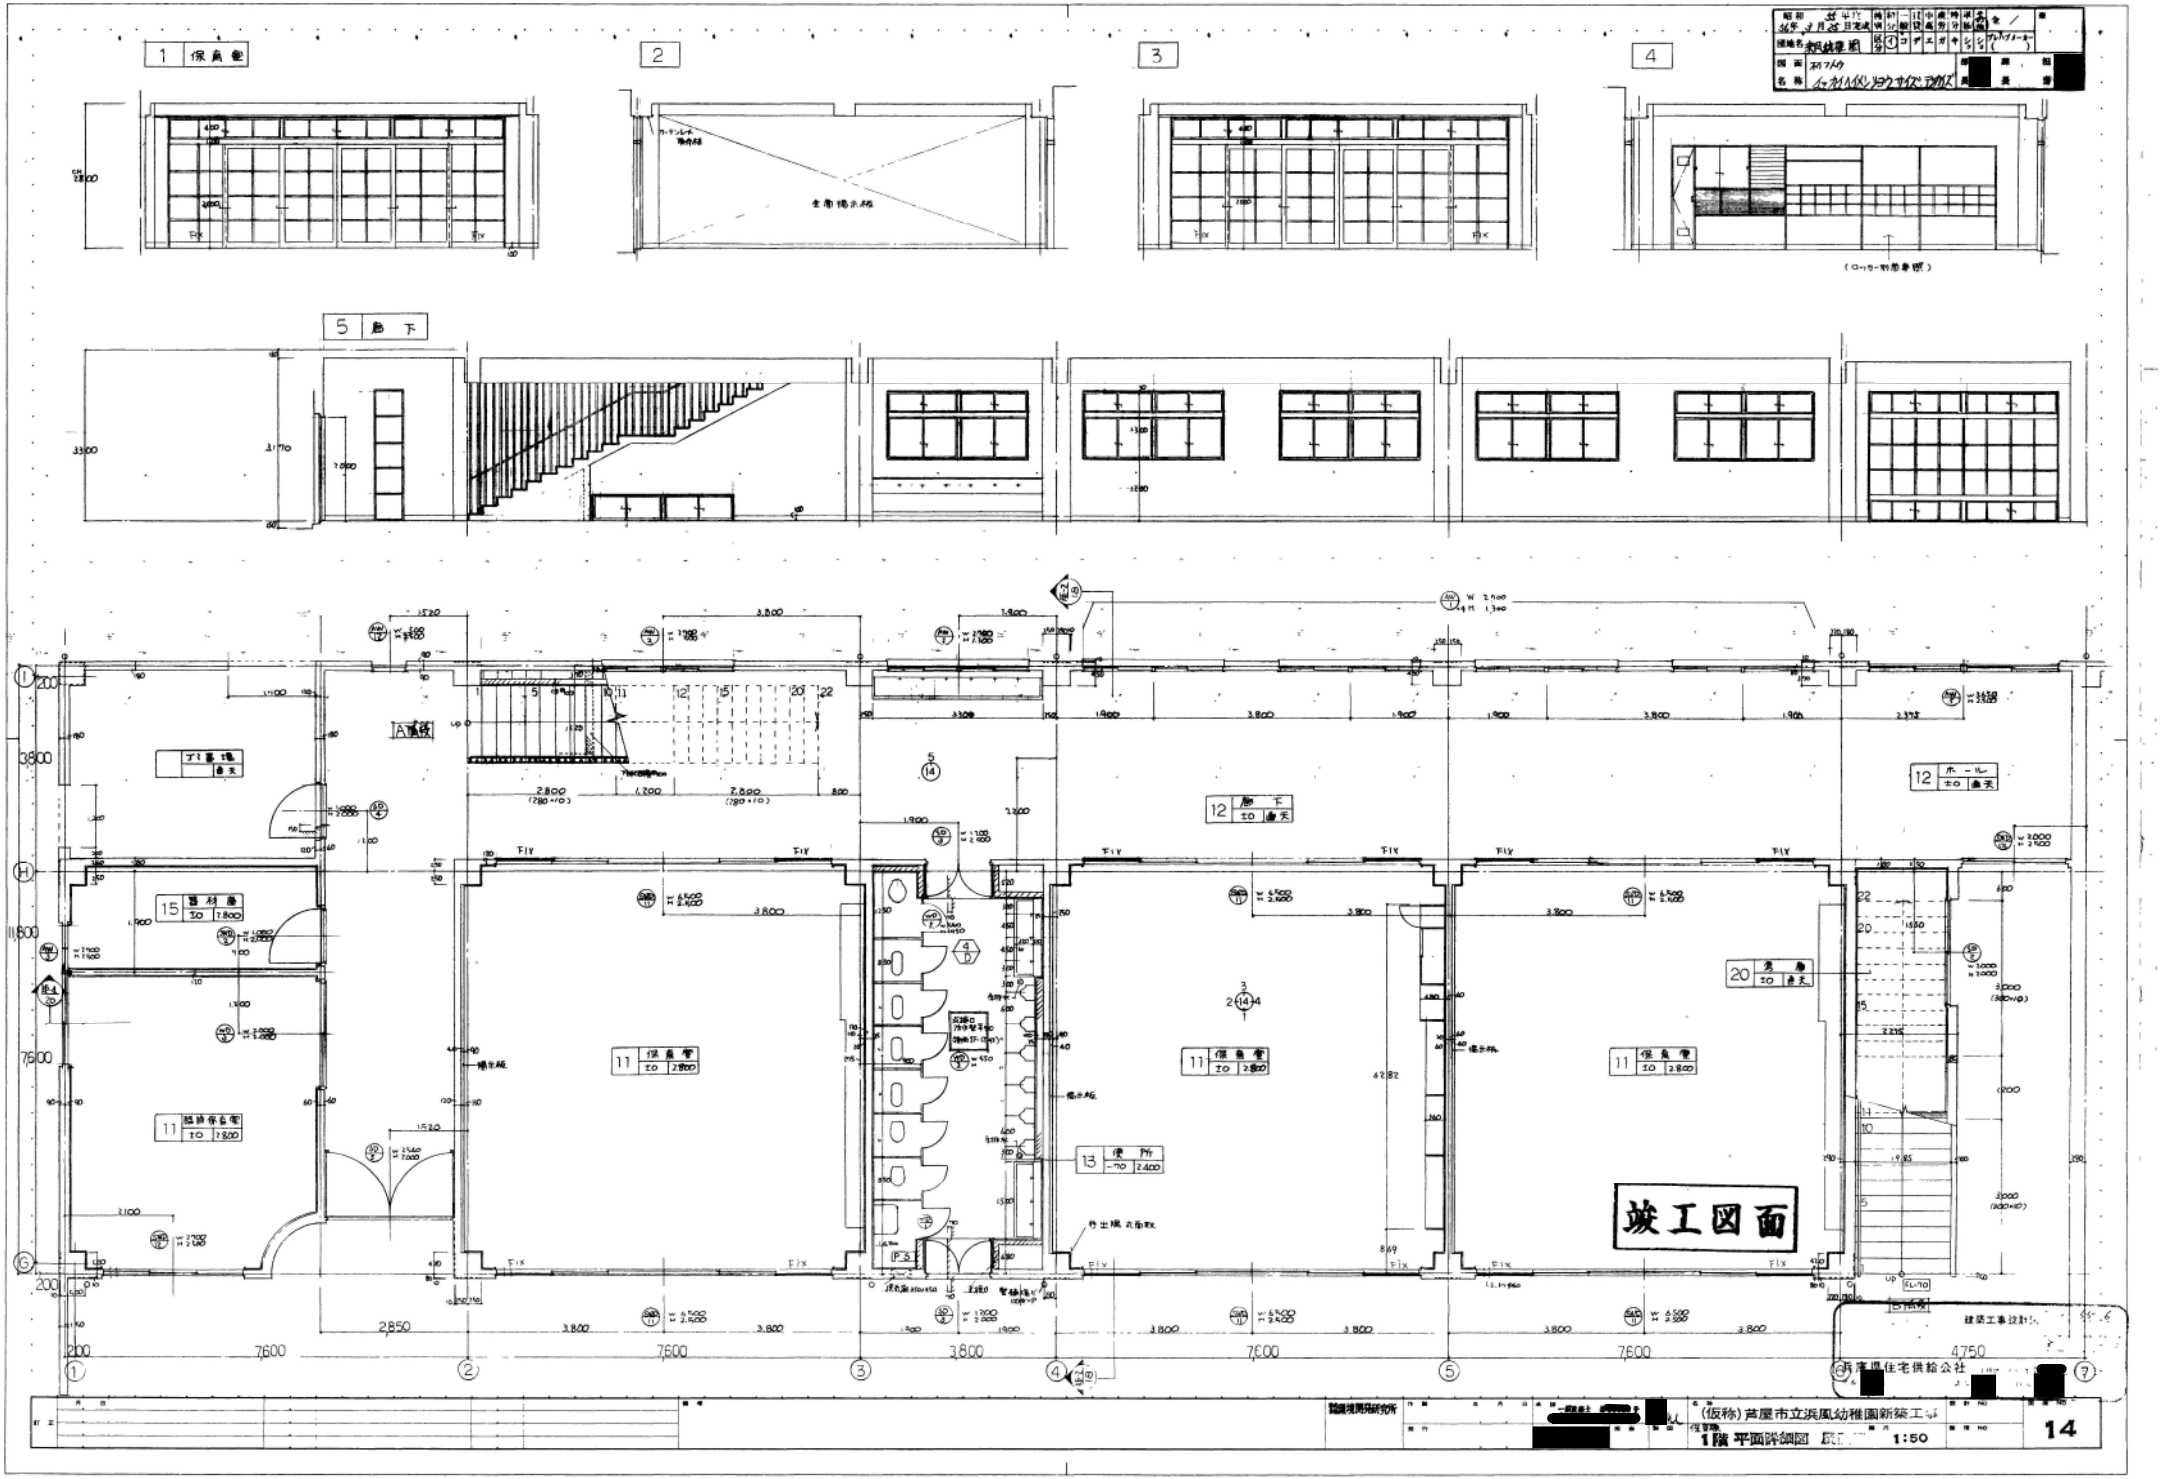

1 保育室
2
3
4
5 廊下
生産掲示板
(ローラー形番身棚)
A種段
ゴミ置場
12 廊下
12 ホール
15 器材庫
11 保育室
11 保育室
11 保育室
11 保育室
13 便所
20 多廊
竣工図面
建築工事設計
兵庫県住宅供給公社
(仮称)芦屋市立浜風幼稚園新築工事
1階 平面詳細図
1:50
14