階段詳細 1:50

A 階段 仕様

床 ―― 磁器タイル貼り 硬質塩ビシート(ファブロン)

壁 モルタル下地 VP

B 階段仕様

床 磁器タイル貼り

踏板 モルタル下地

壁 コンクリート打放し 下地調整の上 アクリル系リシン吹付

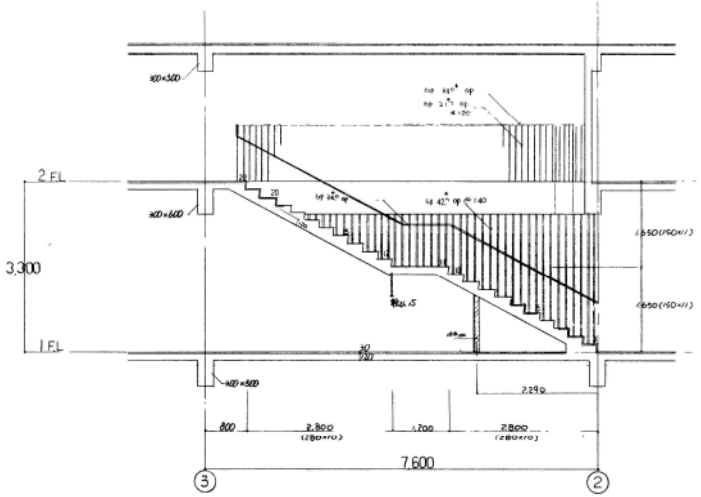

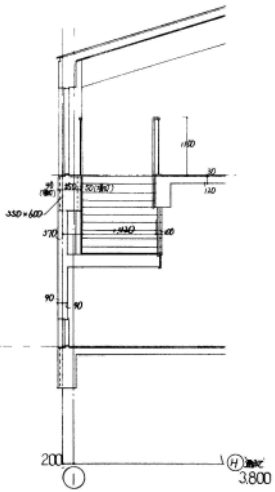

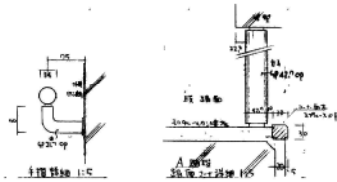

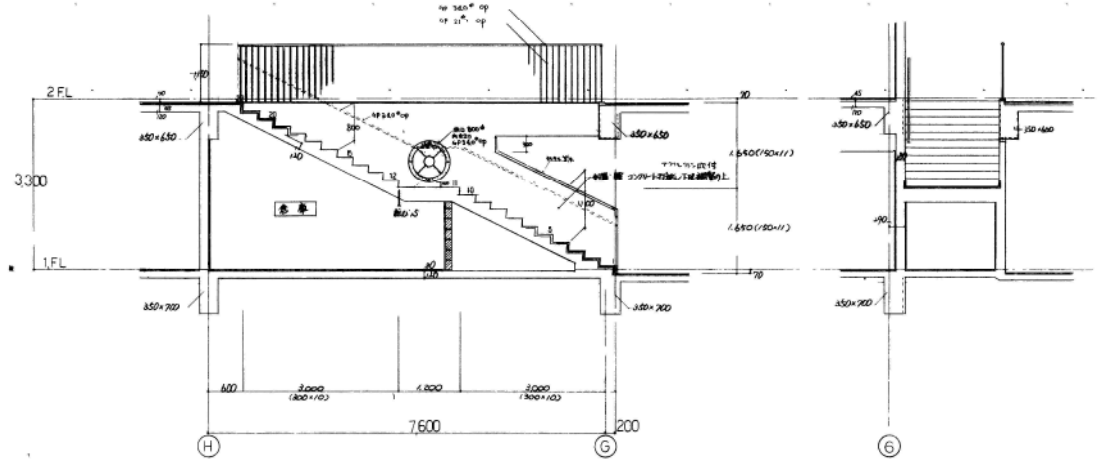

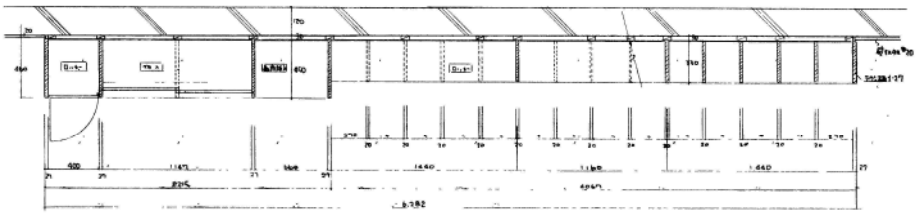

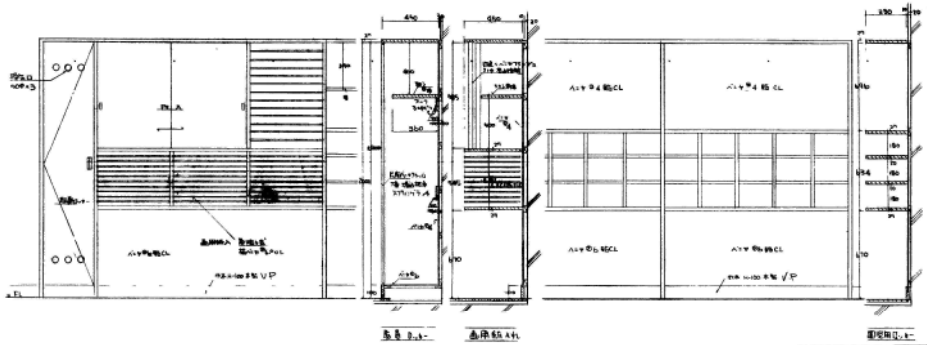

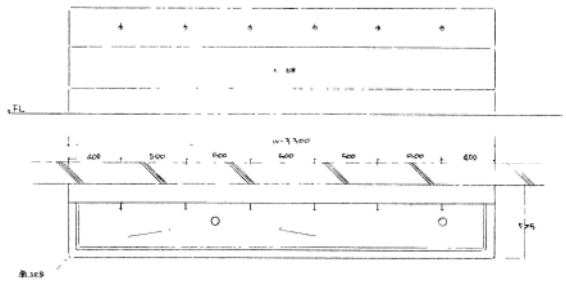

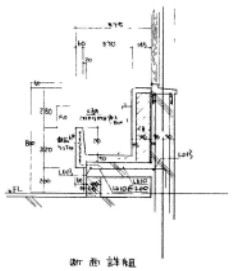

断面詳細

昭和 55 年度 56年 9月 25日完成 | 種別 | 一般 | 住宅 | 中高 | 老人 | 特別 | 単独 | その他 | 全 /
団地名 (仮称)芦屋浜幼稚園 | RC | S | コンクリート | ブロック | ALC | ガキ | シ | シ | プレハブメーカー( )

保育室 前面詳細 1:20

竣工図面

建築工事設計図 昭和 55-6

兵庫県住宅供給公社

(仮称)芦屋市立浜風幼稚園新築工事

一部分詳細図 1:50

21