昭和 55年3月 55年12月完成	縮尺	一	検査	検査	検査	全 1
工事名	図面	コ	エ	ガ	ケ	
図面名	ブブンショウサイズ (2)					[redacted]

符号	名称	D－1	打放(面取,水切,打断部)	S 1:5
場所		外壁		
特記事項				

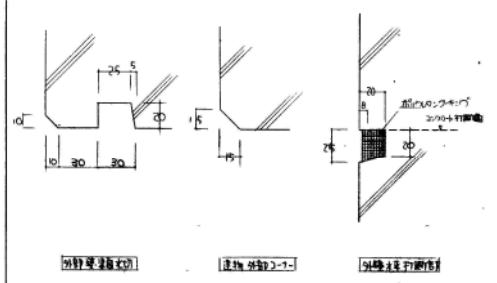

符号	名称	D－2	便所 ブース	S 1:2
場所		各便所 3ヶ所 (大便所ブース)		
特記事項				

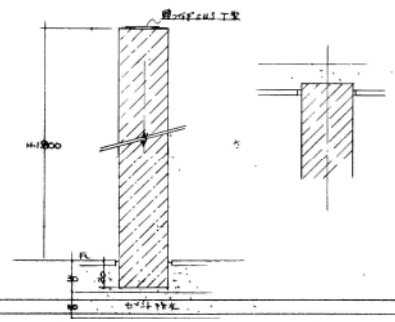

符号	名称	D－3	便所ブース	S 1:20
場所		職員便所		
特記事項				

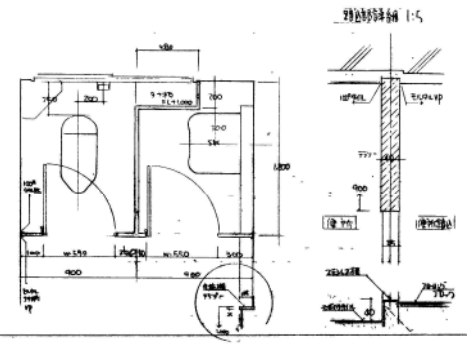

符号	名称	D－4	便所ブース	S 1:20
場所		各便所 (幼児 1.2下)		
特記事項				

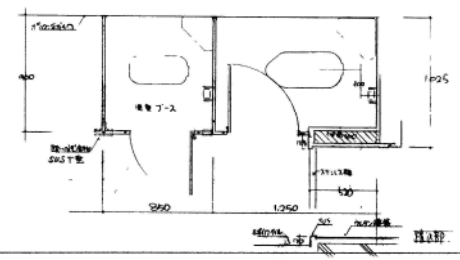

符号	名称	D－5	下足箱 (20人分) 7個 (24人分) 7個	仕数計 14	S 1:20
場所		保育室			
特記事項		仕上はすべて OST.ヨメとする			

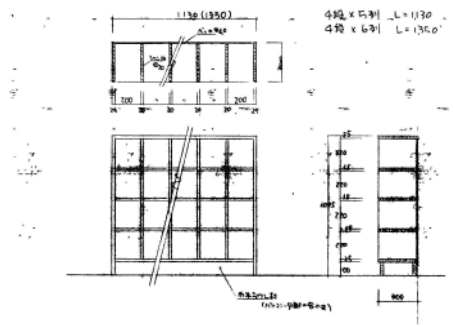

符号	名称	D－6	側溝	S 1:5
場所		給食室 前室		
特記事項				

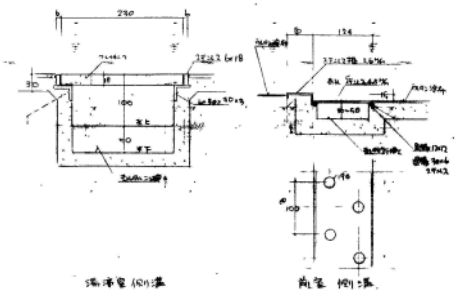

符号	名称	D－7	洗面コンセント・スクリーン	S 1:20
場所		更衣・印刷室		
特記事項				

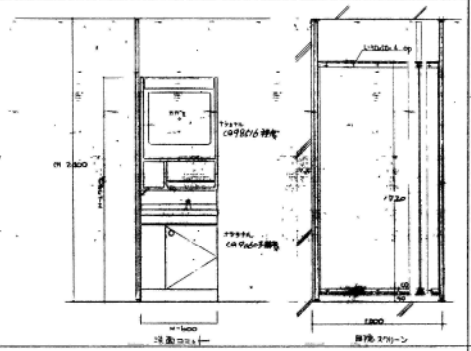

符号	名称	D－8	洗濯機スペース	S 1:20
場所		シャワー室		
特記事項				

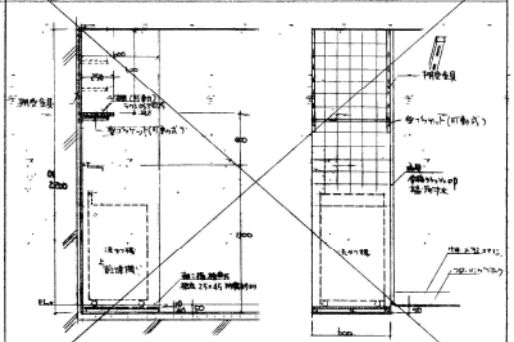

符号	名称	D－		S
場所				
特記事項				

符号	名称	D－		S
場所				
特記事項				

符号	名称	D－		S
場所				
特記事項				

符号	名称	D－		S
場所				
特記事項				

竣工図面

建築工事設計図 昭和 55.6
縮尺
全 号

兵庫県住宅供給公社 [redacted]

設計環境開発研究所	[redacted]	(仮称)芦屋市立浜風幼稚園新築工事			23