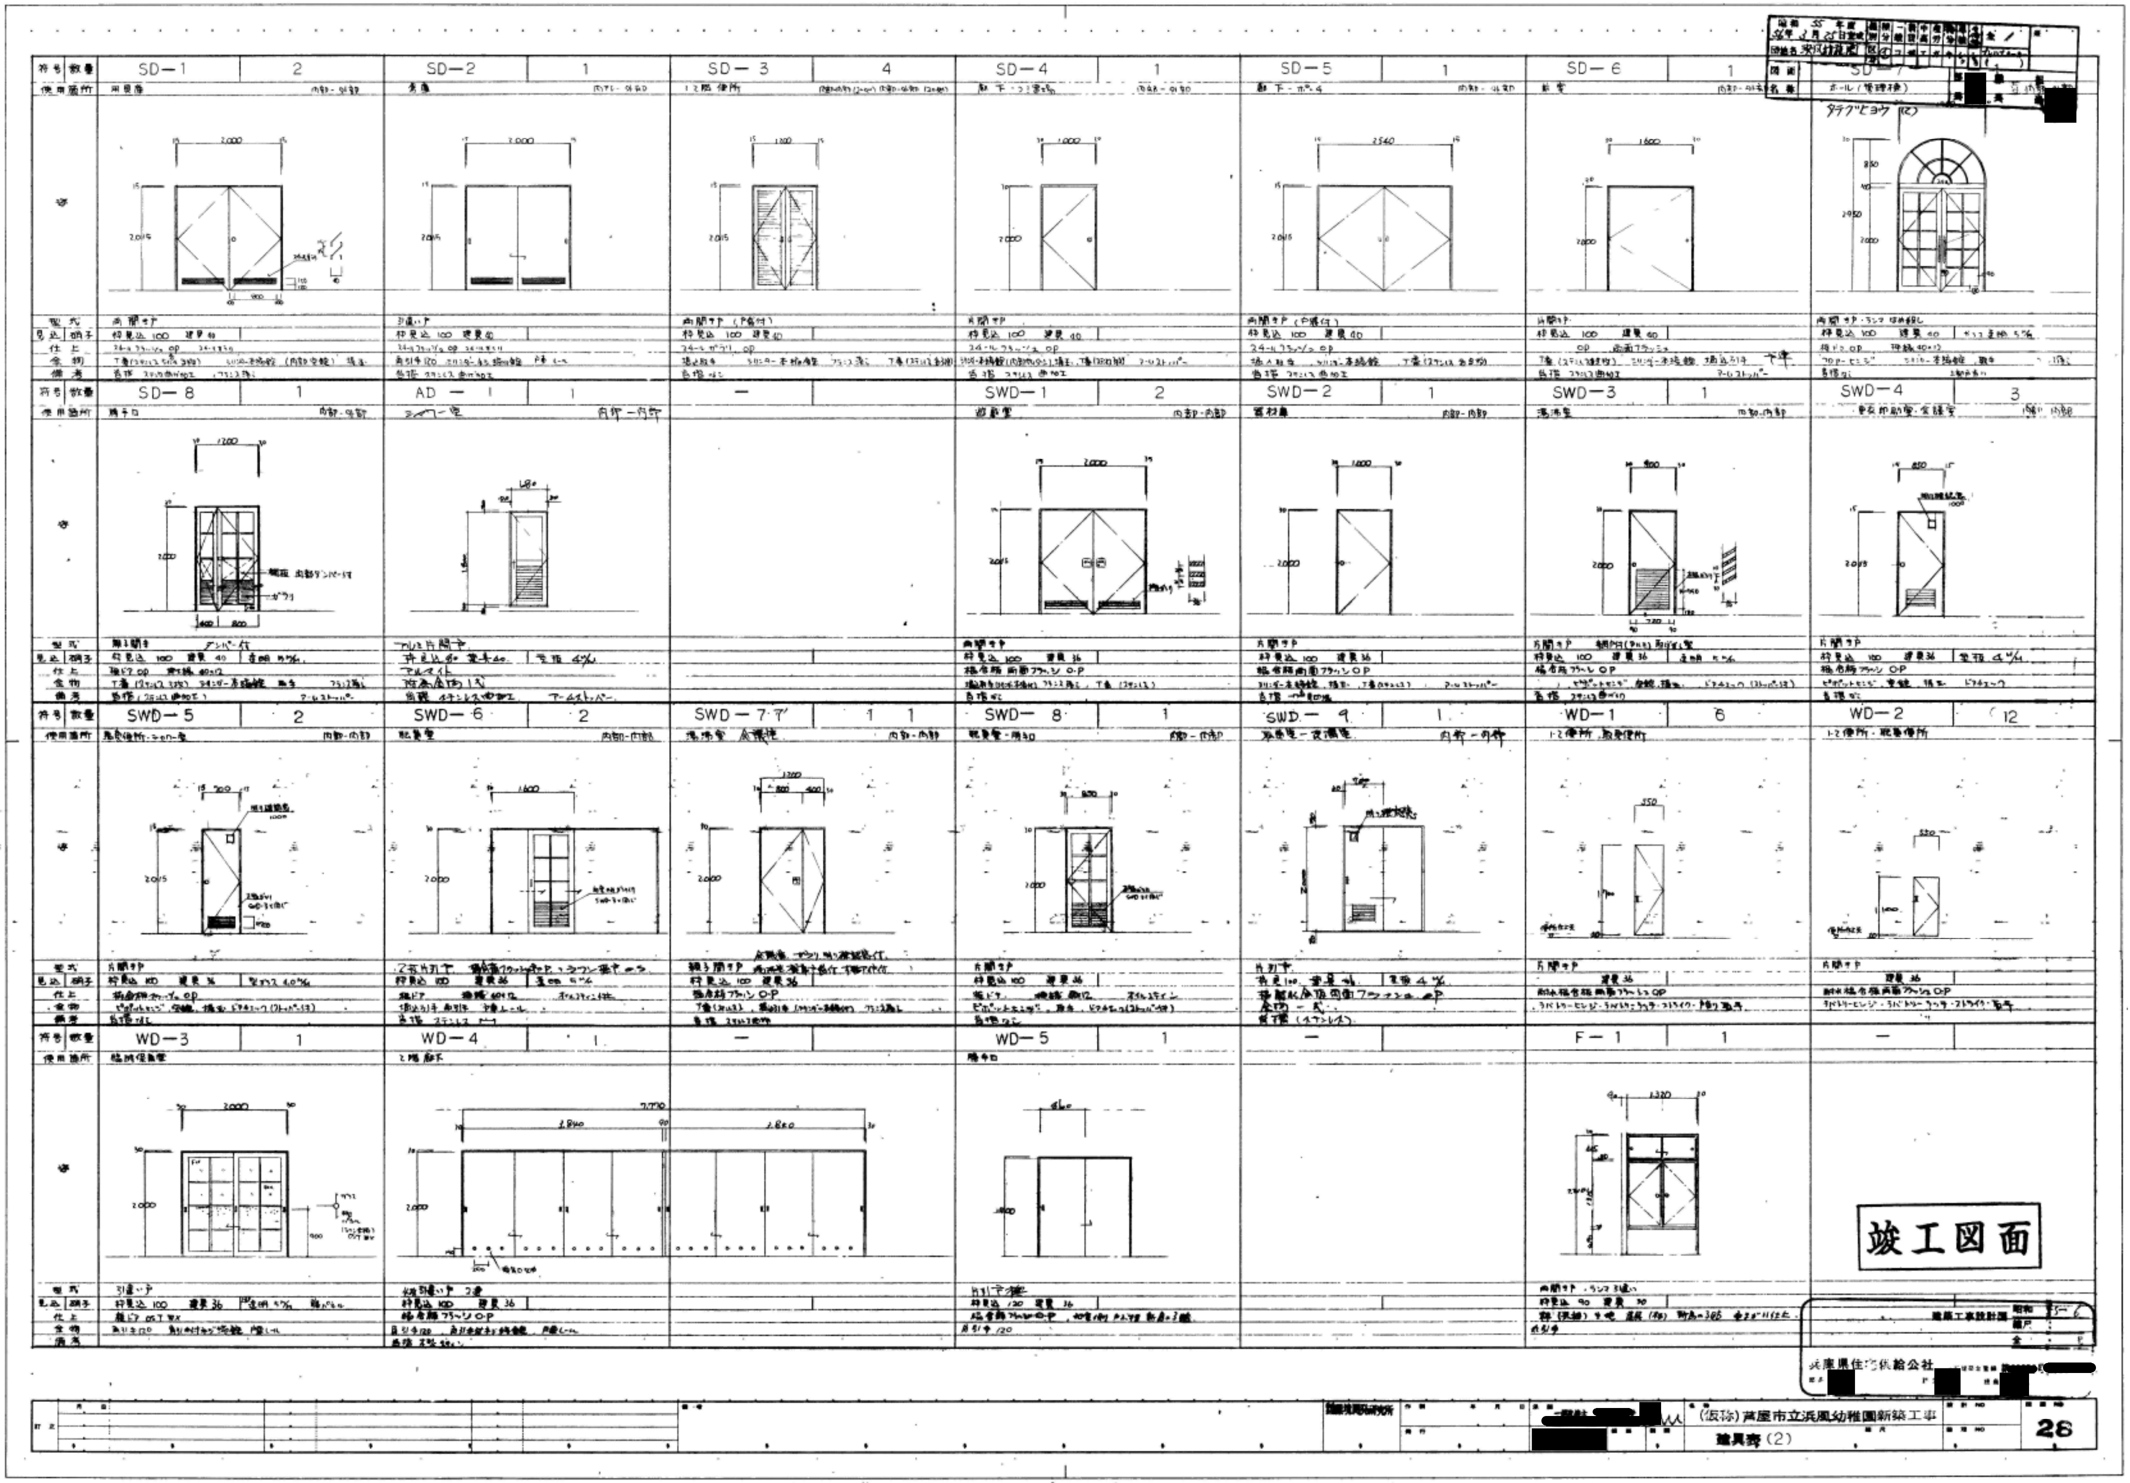

SD−1 2
SD−2 1
SD−3 4
SD−4 1
SD−5 1
SD−6 1
SD−7
SD−8 1
AD−1 1
SWD−1 2
SWD−2 1
SWD−3 1
SWD−4 3
SWD−5 2
SWD−6 2
SWD−7・7' 1
SWD−8 1
SWD−9 1
WD−1 6
WD−2 12
WD−3 1
WD−4 1
WD−5 1
F−1 1
竣工図面
兵庫県住宅供給公社
(仮称)芦屋市立浜風幼稚園新築工事
建具表(2)
28