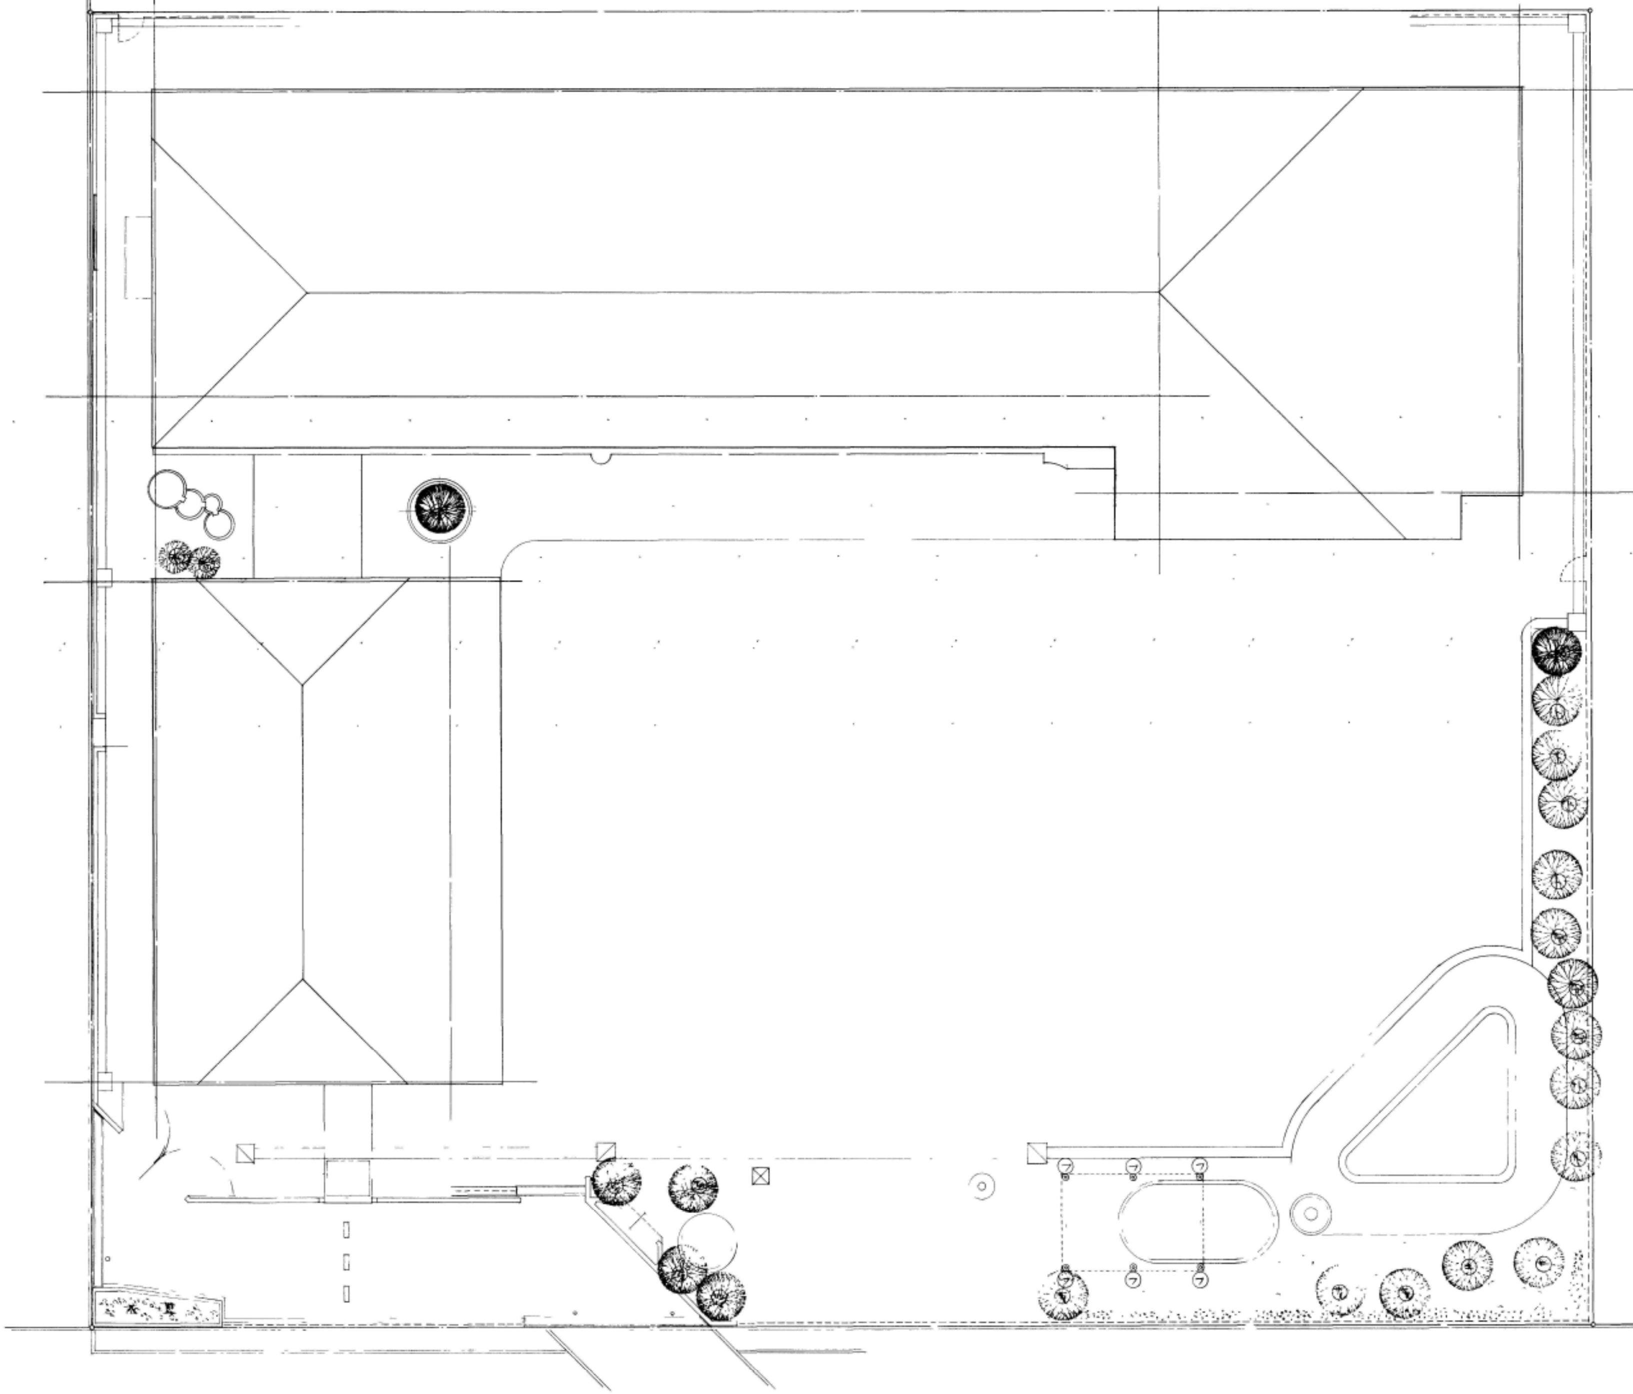

昭和	年度	種別	棟分	一般	賃貸	中高	産労	特分	単独	その他	全 /	※
56年 月 日完成												
団地名		区分	①	コ	デ	エ	ガ	キ	シ	シ	プレハブメーカー ( )	

図面名称 リョクジュ ケイカクズ

部長 [redacted] 課長 担当 [redacted]

樹木リスト

記号	名称	数量	形状寸法
(ク)	クスノキ	1	H=5.0 C=0.6
(カ)	カキノキ	1	H=3.5 C=0.12
(オ)	オオシマザクラ	4	H=3.0 C=0.12
(ニ)	ニセアカシア	2	H=3.0 C=0.12
(ト)	トウネズミモチ	6	H=2.0 W=0.6
(サ)	サルスベリ	3	H=2.0 W=0.4
(サ)	サザンカ	3	H=1.8 W=0.4
(ア)	アジサイ	2	H=0.5 W=0.4
(フ)	フジ	6	
	レンギョウ クチナシ	25株 25株	
	ヒラドツツジ	81株	
	サツキ アベリア クチナシ混植	30株	
	コーライ芝張		

竣工図面

建築工事設計図

植樹計画図

昭和

縮尺 1:100

全 33号

兵庫県住宅供給公社

[redacted]