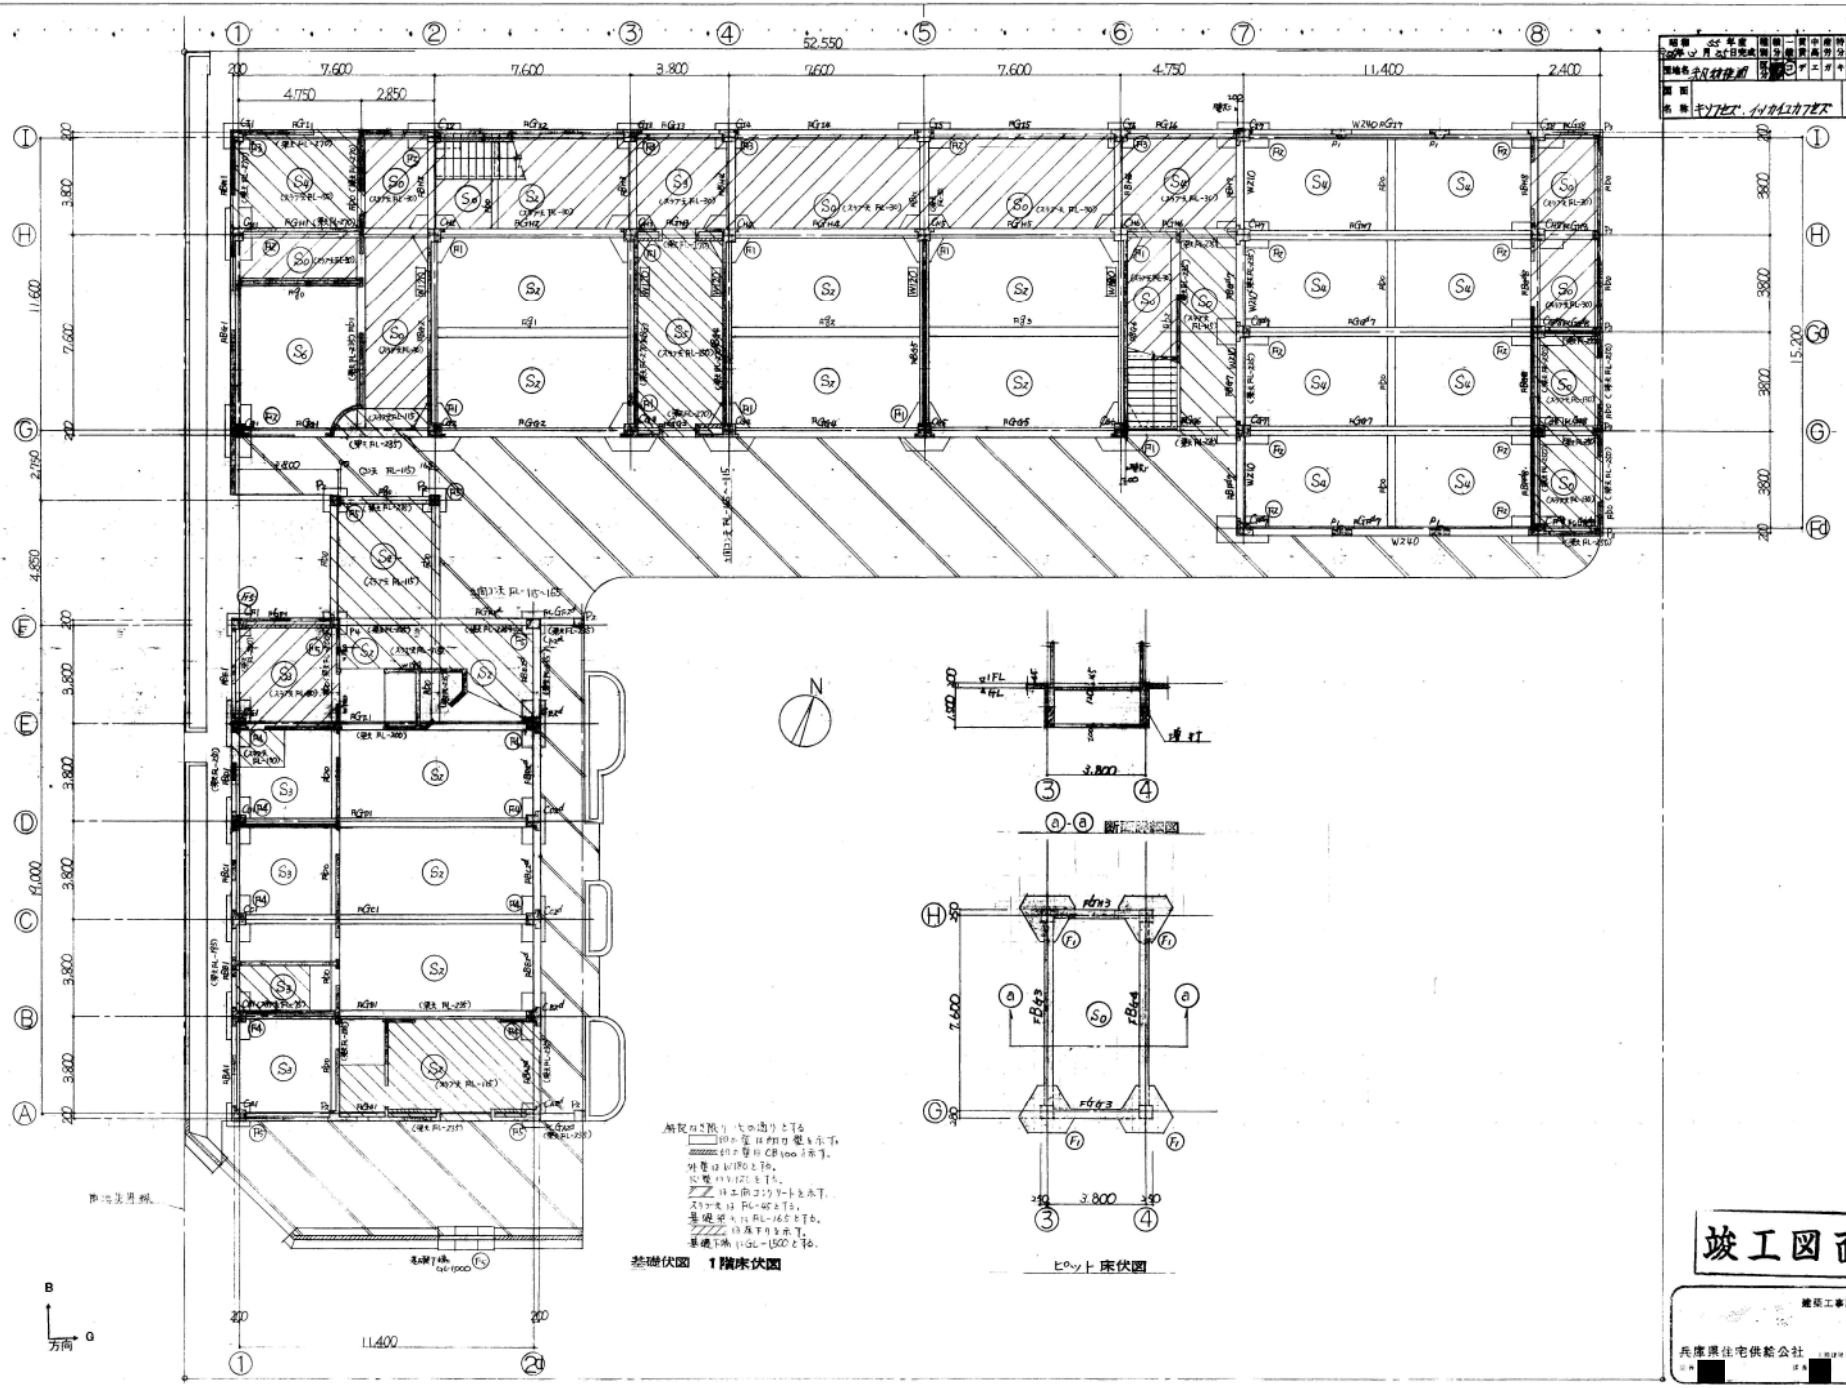
基礎伏図　1階床伏図
a-a 断面図
竣工図面
兵庫県住宅供給公社
(仮称)蒔屋市立浜風幼稚園新築工事
基礎伏図　1階床伏図
1:100
構 2