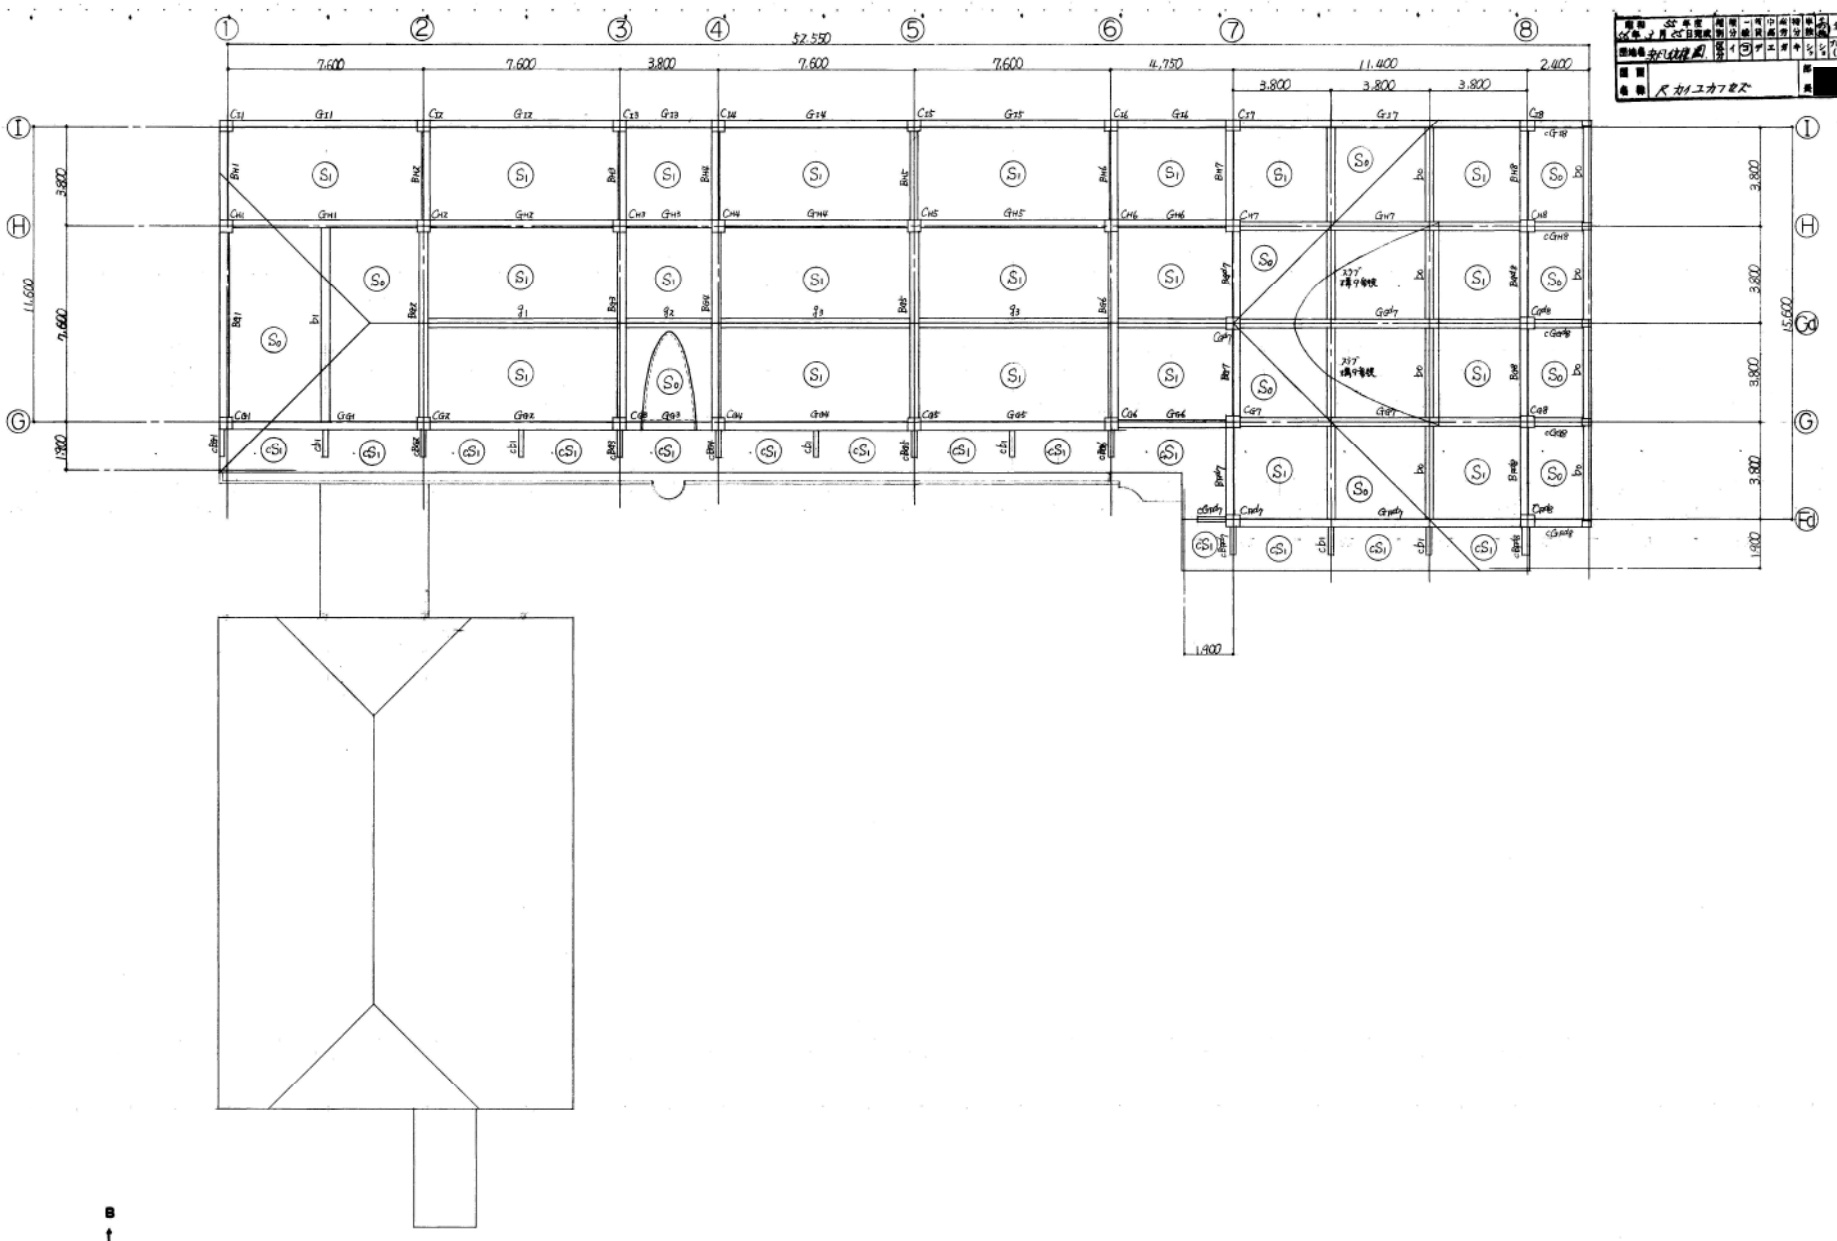

R階床伏図

竣工図面

建築工事設計図



R階床伏図

1:100

構 4